


### 3 級 基 準 点 の 記

ふりがな 点 名	No. 114	1/20万 図名	1/5万 図名	御 前 崎	
		御 前 崎			
選点番号		標識番号	金属標 NO. 114		
所在地	静岡県御前崎市池新田783-13				
			地 目	公衆用道路	
所有者	御 前 崎 市				
測標の種類	金 属 標	埋設法	地 上		
選点年月日	平成 29 年 1 月 25 日	選点者	不二総合コンサルタント株式会社		
埋設年月日	平成 29 年 1 月 26 日	埋標者	不二総合コンサルタント株式会社		
観測年月日	平成 29 年 2 月 6 日	観測者	不二総合コンサルタント株式会社		
自動車到達地点	上水神社から西に170m 本点横				
歩道状況					
徒歩時間・距離					
基準点周辺の状況	本房橋、東側水路				
そ の 他					
備 考	平成29年1月26日 新設 平成26年4月1日付 標高改定対応済 柱石長 0.090m GNSS測量による。(アンテナ高 1.452 m)				

公共測簿第40号用紙

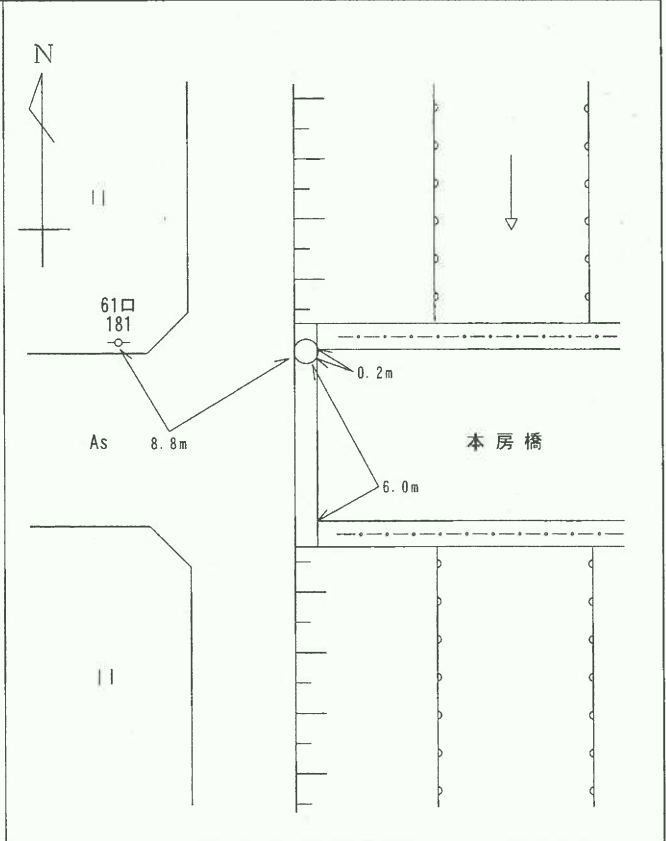

平成29年 2月 7日 調製

## 基準点成果表

( AREA = 8 )


### 3級基準点 NO. 114

	°	'	"		m		
B	34	39	43.9189	✓	X	-148 344.169	✓
L	138	7	14.2044	✓	Y	-34 771.948	✓
N	0	12	56.79	✓	H	13.071	✓
					柱石長	0.090	✓
					縮尺係数	0.999915	✓

視準点の名称	平均方向角	距 離	備 考
基ⅡNO. 2	° ' "	m	
	146 32 31.0	952.845	
埋標形式	地 上	<del>地 下</del> <del>屋 上</del>	標識番号
			<del>標石</del> <del>金属標</del> NO. 114 ✓

GNSS測量による  
 平成26年4月標高改定対応済み

3級基準点  
NO. 114  
遠景

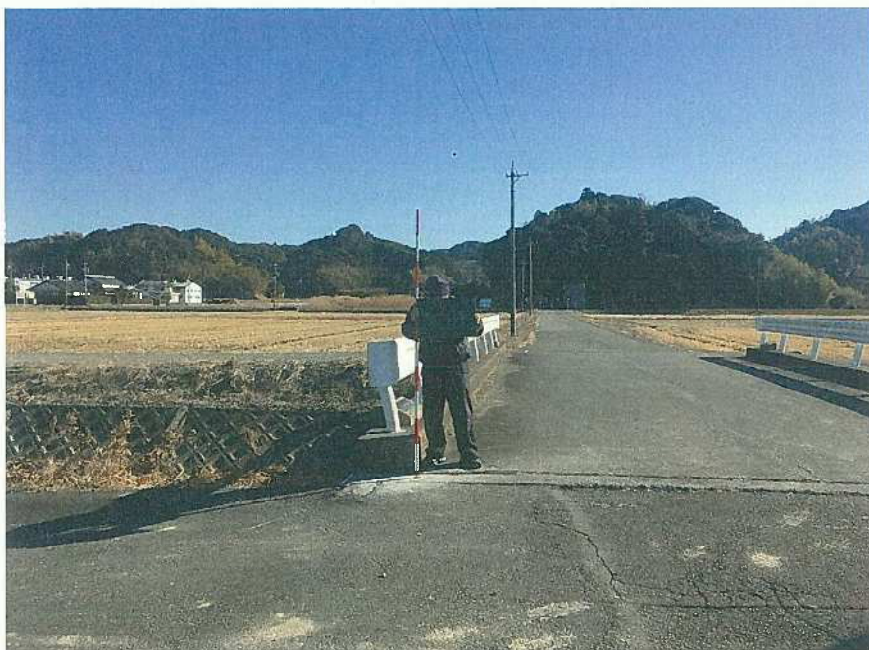

近景