


### 3 級 基 準 点 の 記

ふりがな 点 名	No.119	1/20万 図名	1/5万 図名	御 前 崎	公共 測 簿 第 40 号 用 紙
		御 前 崎			
選点番号		標識番号	No.119		
所 在 地	静岡県小笠郡浜岡町下朝比奈3333-1地先				
			地 目	用悪水路	
所 有 者	静 岡 県				
測標の種類	三 脚	埋設法	地下		
選点年月日	平成 12 年 12 月 13 日	選点者	不二総合コンサルタント株式会社		
埋設年月日	平成 13 年 2 月 16 日	埋標者	不二総合コンサルタント株式会社		
観測年月日	平成 13 年 12 月 20 日	観測者	不二総合コンサルタント株式会社		
自動車到達地点	重郎橋から朝比奈川の左岸を250m南下				
歩 道 状 況	_____				
徒歩時間・距離	_____				
基準点周辺の状況	北側に朝比奈川、南東に温室				
そ の 他					
備 考	平成 13 年 2 月 16 日 新設				
	柱石長 0.72m GPS測量による。(アンテナ高 2m)				

要 図



1/25,000 御 前 崎

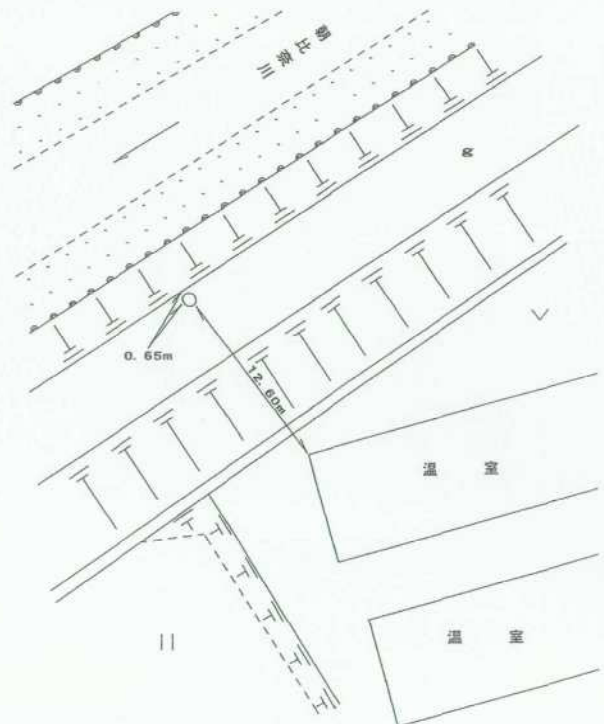

## 基準点成果表

( AREA = 8 )

### 3 級基準点 NO. 119

B 34 39 31.9535	X <sup>m</sup> -148 705.330
L 138 8 42.9509	Y -32 509.950
 N 0 12 6.25	 H 19.75
	柱石長 0.72

視準点の名称	平均方向角	距 離		備 考		
		縮 尺 係 数	真 数			
		0.999913				
③ NO. 117	53 19 37.5		348.564			
③ NO. 120	205 49 25.7		284.390			
③ NO. 116	316 59 20.4		233.651			
埋標型式	地 <del>上</del> 土	地 中	屋 <del>上</del> 土	標識番号	金属標	NO. 119

GPS測量による

## 基準点成果表

( AREA = 8 )

### 3級基準点 No.119

<p style="text-align: center;">. , "</p> <p>B 34 39 43.9309</p> <p>L 138 8 31.9381</p> <p>N 0 12 12.58</p>	<p style="text-align: center;">m</p> <p>X -148 351.039</p> <p>Y -32 792.906</p> <p>H 19.467</p> <p>ヱ木高 39.622</p> <p>柱石長 0.720</p>
---	---

視準点の名称	平均方向角	距離		備考		
		縮尺係数	真数			
③ No.117	53 19 38.0	0.999913	348.567			
③ No.116	316 59 32.4		233.622			
埋標型式	<del>地</del> — <del>上</del>	地 下	<del>土</del>	標識番号	標 <del>石</del> 金属標	NO.119

GPS測量による



No. \_\_\_\_\_

No. 119



No. \_\_\_\_\_



No. \_\_\_\_\_