

### 3 級 基 準 点 の 記


ふりがな 点 名	No.124	1/20万 図名 静 岡	1/5万 図名	掛 川	公共 測 簿 第 40 号 用 紙
選点番号		標識番号	No.124		
所在地	静岡県小笠郡浜岡町上朝比奈1898-10番地			地 目	公衆用道路
所有者	浜 岡 町				
測標の種類	三 脚	埋設法	地上		
選点年月日	平成 12 年 12 月 19 日	選点者	不二総合コンサルタント株式会社		
埋設年月日	平成 13 年 3 月 5 日	埋標者	不二総合コンサルタント株式会社		
観測年月日	平成 14 年 1 月 9 日	観測者	不二総合コンサルタント株式会社		
自動車到達地点	菅山原公民館から南に500m本点横				
歩 道 状 況	—————				
徒歩時間・距離	—————				
基準点周辺の状況	茶畑				
そ の 他					
備 考	平成 13 年 3 月 5 日 新設 柱石長 0.000 GPS測量による。(アンテナ高 2.5 m)				

要 図



1/25,000

相 良

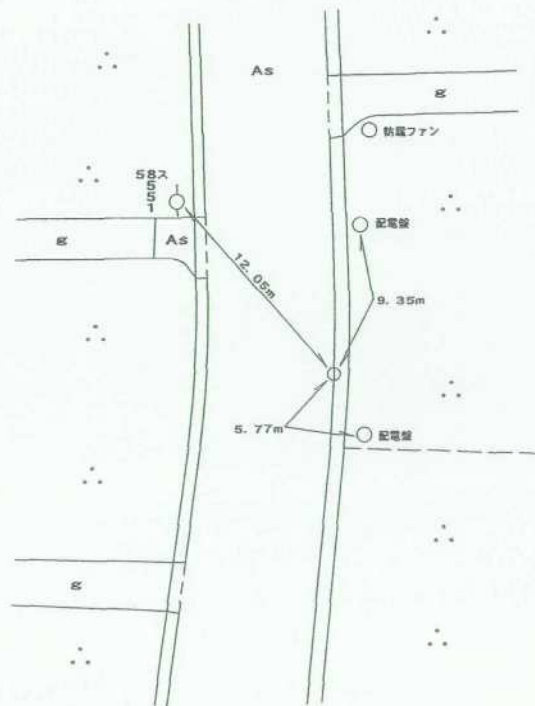

平成14年 2月 8日 調製

## 基準点成果表

( AREA = 8 )

### 3 級基準点 NO. 124

	° ' "				m
B	34	41	19.5677	X	145 392.297
L	138	9	10.6632	Y	-31 793.047
N	0	11	51.03	H	140.66

視準点の名称	平均方向角	距 離		備 考
		縮 尺 係 数	真 数	
③ NO. 122	16 17 39.4	0.999912	357.440	
③ NO. 125	100 7 22.6		360.595	
③ NO. 64	249 48 26.6		304.100	

埋標型式	地 上	<del>地 中</del>	<del>屋 上</del>	標識番号	金属標	NO. 124
------	-----	----------------	----------------	------	-----	---------

GPS 測量による

## 基準点成果表

( AREA = 8 )

### 3級基準点 No.124

	m	
B 34 41 31.5361	X	-145 037.952
L 138 8 59.6487	Y	-32 075.888
N 0 11 57.36	H	140.313
	シオ付高	39.748

視準点の名称	平均方向角	距離		備考	
		縮尺係数	真数		
④ No.125	100 7 8.3	0.999913	360.577		
③ No.128	143 3 12.4		383.841		
埋標型式	地上	<del>地下</del>	<del>屋上</del>	標識番号	標石 金属標

GPS測量による

NO.124

No. \_\_\_\_\_

No. 1 2 4



No. \_\_\_\_\_



No. \_\_\_\_\_

〈余 白〉

◀ E-L