



### 3 級 基 準 点 の 記

ふりがな 点 名	No.131	1/20万 図名	1/5万 図名	掛 川	公共 測 簿 第 40 号 用 紙
		静 岡			
選点番号		標識番号	No.131		
所 在 地	静岡県小笠郡浜岡町上朝比奈464-1地先				
			地 目	公衆用道路	
所 有 者	静 岡 県				
測標の種類	三 脚	埋設法	地上		
選点年月日	平成 12 年 12 月 19 日	選点者	不二総合コンサルタント株式会社		
埋設年月日	平成 13 年 3 月 6 日	埋標者	不二総合コンサルタント株式会社		
観測年月日	平成 14 年 1 月 12 日	観測者	不二総合コンサルタント株式会社		
自動車到達地点	中原公民館から南東に150m本点横				
歩 道 状 況	_____				
徒歩時間・距離	_____				
基準点周辺の状況	茶畑				
そ の 他					
備 考	平成 13 年 3 月 6 日 新設				
	柱石長 0.000m GPS測量による。(アンテナ高 3m)				

要 図

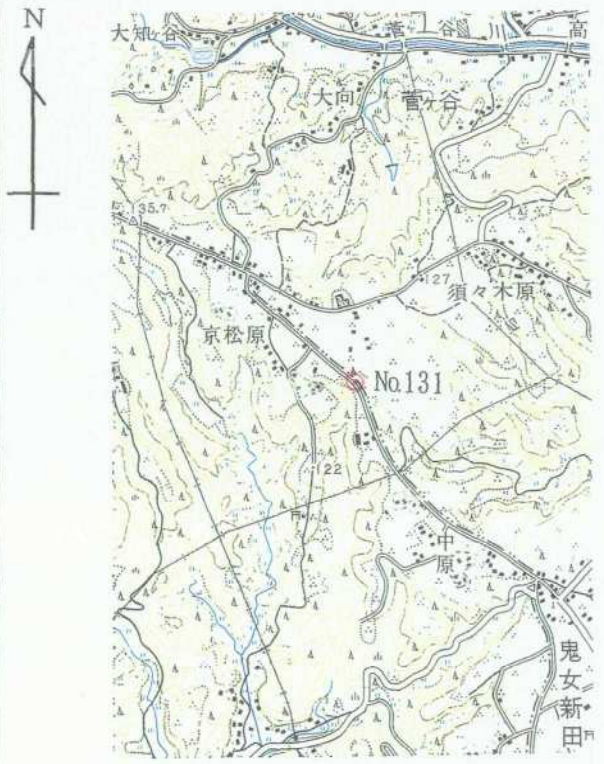

1/25,000 相 良

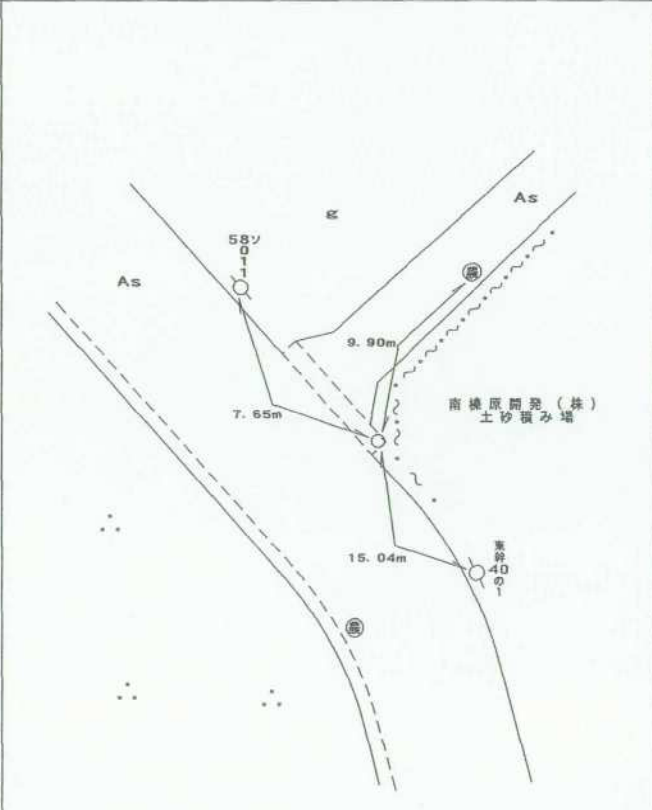

平成14年 2月 8日 調製

# 基準点成果表

( AREA - 8 )

## 3 級基準点 NO. 131

B	34	41	3.1873	X	145 902.203
L	138	10	11.9049	Y	30 236.220
N	0	11	16.09	H	125.79

視準点の名称	平均方向角	距離		備考		
		縮尺係数	真数			
③ NO. 133	153 7 9.0	0.999911	405.105			
③ NO. 127	310 38 38.7		339.322			
埋標型式	地上	<del>地中</del>	<del>土</del>	標識番号	金属標	NO. 131

GPS測量による

## 基準点成果表

( AREA = 8 )

### 3級基準点 No.131

	m
B 34 41 15.1610	X -145 547.796
L 138 10 0.8831	Y -30 519.138
N 0 11 22.42	H 125.398
	ゾボト高 39.738

視準点の名称	平均方向角	距離		備考
		縮尺係数	真数	
③ No.133	153 7 12.4	0.999911	m 405.100	
③ No.127	310 38 42.6		339.315	

埋標型式	地上	<del>地中</del>	<del>屋上</del>	標識番号	<del>石</del> 金属標	NO.131
------	----	---------------	---------------	------	---------------------	--------

GPS測量による




No. \_\_\_\_\_

No. 1 3 1



No. \_\_\_\_\_

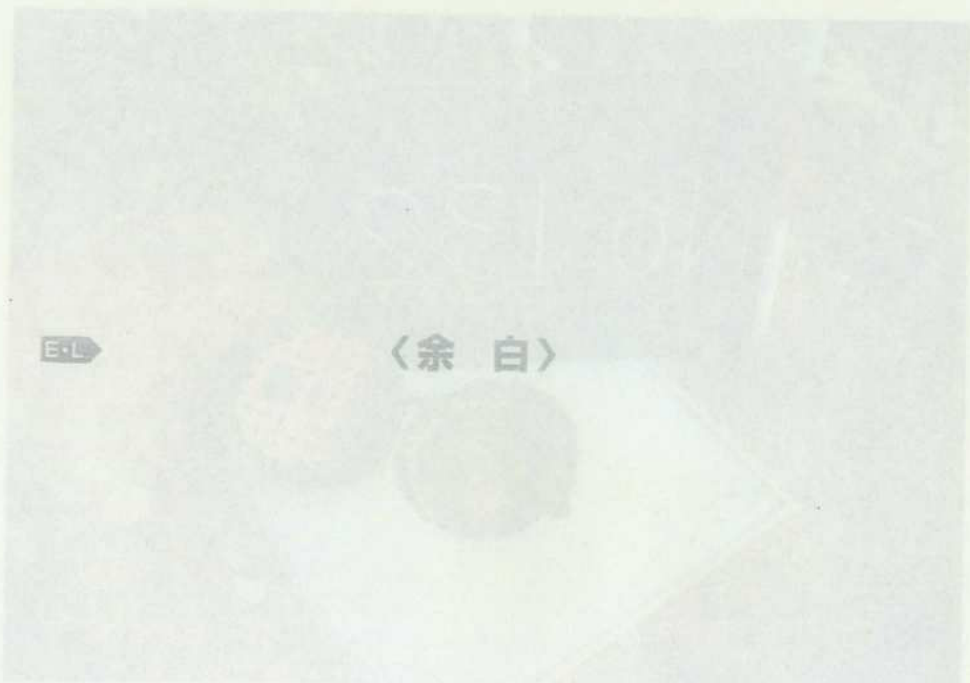

No. \_\_\_\_\_