


### 3 級 基 準 点 の 記


ふりがな 点 名	No.143	1/20万 図名	1/5万 図名	掛 川	公共 測 簿 第 40 号 用 紙
		静岡			
選点番号		標識番号	No.143		
所 在 地	静岡県小笠郡浜岡町上朝比奈2213-1番地				
			地 目	堤	
所 有 者	静岡県小笠郡浜岡町下朝比奈1503番地				
	小野 甚蔵				
測標の種類	三 脚	埋設法	地下		
選点年月日	平成 12 年 12 月 19 日	選点者	不二総合コンサルタント株式会社		
埋設年月日	平成 13 年 3 月 12 日	埋標者	不二総合コンサルタント株式会社		
観測年月日	平成 14 年 1 月 10 日	観測者	不二総合コンサルタント株式会社		
自動車到達地点	瀬ヶ谷池横				
歩 道 状 況	堤				
徒歩時間・距離	20m				
基準点周辺の状況	北側瀬ヶ谷池、南側原野				
そ の 他					
備 考	平成 13 年 3 月 12 日 新設 柱石長 0.72 GPS測量による。(アンテナ高 4.5m)				

要 図

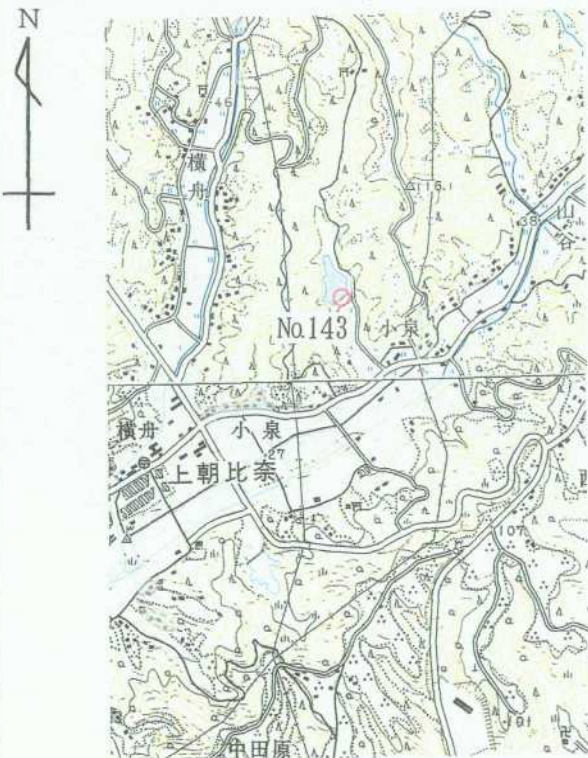

1/25,000

相 良

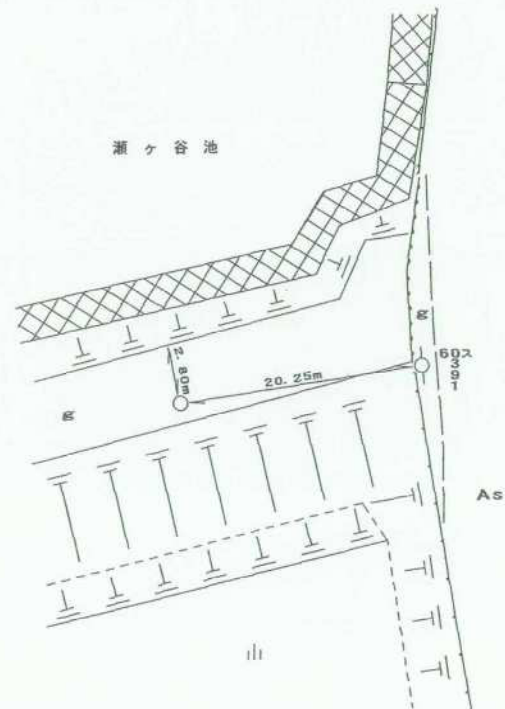

平成14年 2月 8日 調製

## 基準点成果表

( AREA = 8 )

## 3 級基準点 NO. 143

B	34	40	9.0212	X	-147 567.043
L	138	9	25.2871	Y	-31 428.302
N	0	11	42.36	II	47.61
				柱石長	0.72

視準点の名称	平均方向角	距離		備考		
		縮尺係数	真数			
		0.999912				
①NO. 11	34 42 15.7		419.639			
①NO. 18	123 55 38.0		420.645			
③ NO. 144	176 6 21.6		500.881			
①NO. 14	291 23 34.5		472.085			
埋標型式	地 <del>上</del>	地 中	屋 <del>上</del>	標識番号	金属標	NO. 143
GPS測量による						

### 基準点成果表

( AREA = 8 )

#### 3級基準点 No.143

					m
B	34	40	20.9963	X	-147 212.734
L	138	9	14.2710	Y	-31 711.219
N	0	11	48.68	H	47.271
				ジオイド高	39.675
				柱石長	0.720

視準点の名称	平均方向角	距離		備考	
		縮尺係数	真数		
③ No.139	347 42 56.0	0.999912	588.066		
埋標型式	<del>地</del> <del>上</del>	地下	<del>屋</del> <del>上</del>	標識番号	<del>石</del> <del>金属</del> 標

NO.143

GPS測量による



No. \_\_\_\_\_

No. 1 4 3



No. \_\_\_\_\_



No. \_\_\_\_\_