


### 3 級 基 準 点 の 記

|             |                     |          |                 |       |
|-------------|---------------------|----------|-----------------|-------|
| ふりがな<br>点 名 | No.145              | 1/20万 図名 | 1/5万 図名         | 御 前 崎 |
|             |                     | 御 前 崎    |                 |       |
| 選点番号        |                     | 標識番号     | No.145          |       |
| 所在地         | 静岡県小笠郡浜岡町宮内1581-2番地 |          |                 |       |
|             |                     |          | 地 目             | 宅 地   |
| 所有者         | 浜 岡 町               |          |                 |       |
| 測標の種類       | 三脚                  | 埋設法      | 地上              |       |
| 選点年月日       | 平成 13 年 10 月 19 日   | 選点者      | 不二総合コンサルタント株式会社 |       |
| 埋設年月日       | 平成 13 年 11 月 12 日   | 埋標者      | 不二総合コンサルタント株式会社 |       |
| 観測年月日       | 平成 14 年 1 月 10 日    | 観測者      | 不二総合コンサルタント株式会社 |       |
| 自動車到達地点     | 浜岡町民プールぶるる駐車場 本点横   |          |                 |       |
| 歩道状況        | _____               |          |                 |       |
| 徒歩時間・距離     | _____               |          |                 |       |
| 基準点周辺の状況    | 浜岡町民プールぶるる駐車場       |          |                 |       |
| そ の 他       |                     |          |                 |       |

公共測簿第40号用紙

|     |                      |
|-----|----------------------|
| 備 考 | 平成 13 年 11 月 12 日 新設 |
|     | Ⅲ                    |
|     | 柱石長 0.000            |
|     | GPS測量による。(アンテナ高 3 m) |

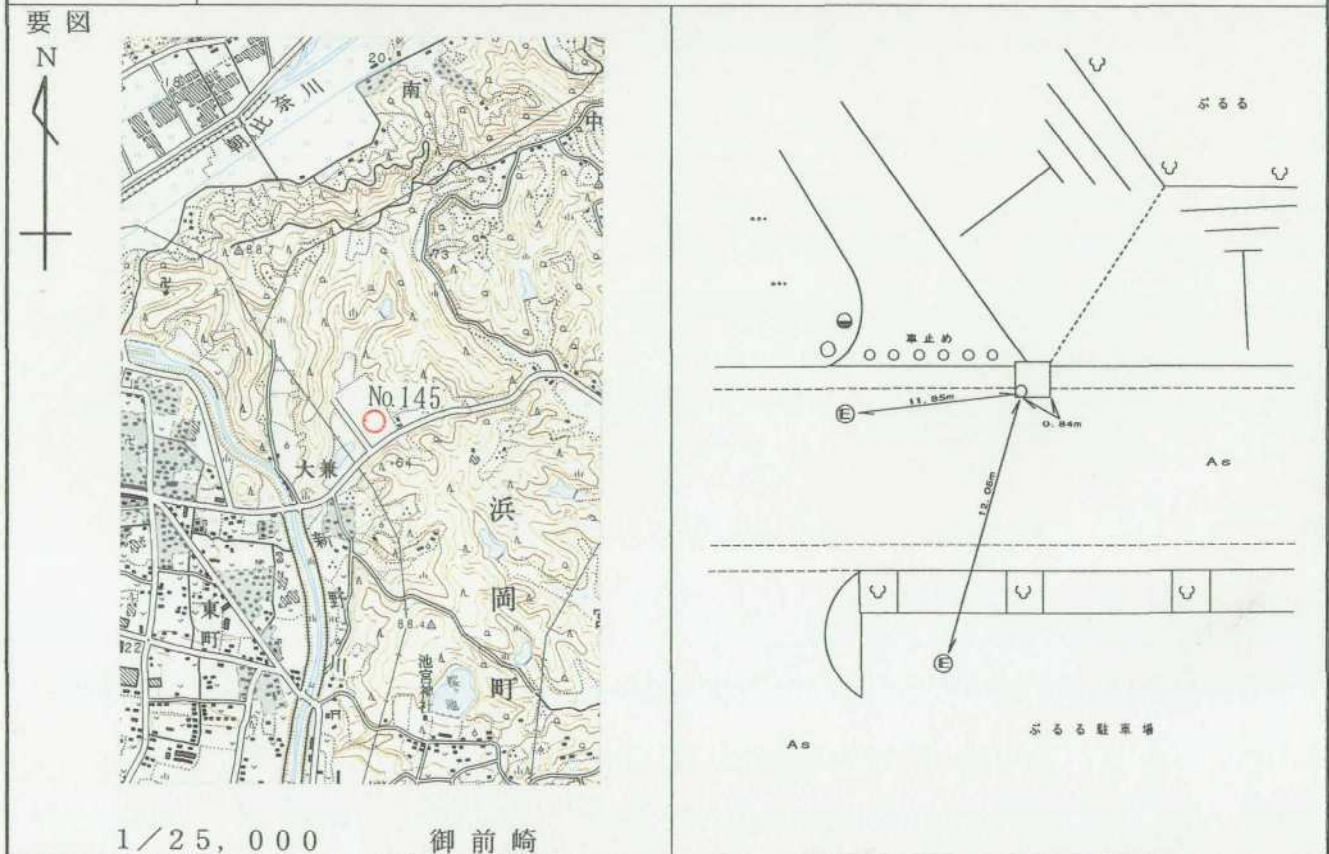

平成14年 2月 4日 調製

## 基準点成果表

( AREA = 8 )

### 3級基準点 NO. 145

|  |           |               |  |   |              |
|--|-----------|---------------|--|---|--------------|
|  | 緯度        | 34 38 48.3643 |  | X | -150 048.122 |
|  | 経度        | 138 8 41.3174 |  | Y | -32 556.269  |
|  | 真北<br>方向角 | 0 12 6.96     |  | H | 20.42        |

| 視準点の名称    | 平均方向角       | 距 離            |                | 備 考  |     |         |
|-----------|-------------|----------------|----------------|------|-----|---------|
|           |             | 縮 尺 係 数        | 真 数            |      |     |         |
| ①NO. 34   | 89 48 38.9  | 0.999913       | 439.064        |      |     |         |
| ③ NO. 146 | 202 49 38.5 |                | 239.975        |      |     |         |
| IV 字洞     | 323 30 17.1 |                | 715.993        |      |     |         |
| 埋標型式      | 地 上         | <del>地 中</del> | <del>屋 上</del> | 標識番号 | 金属標 | NO. 145 |

GPS測量による

## 基準点成果表

( AREA = 8 )

### 3級基準点 No.145

|   |     |    |         |       |              |
|---|-----|----|---------|-------|--------------|
|   |     |    |         |       | m            |
| B | 34  | 39 | 0.3450  | X     | -149 693.870 |
| L | 138 | 8  | 30.3021 | Y     | -32 839.330  |
| N | 0   | 12 | 13.28   | H     | 20.078       |
|   |     |    |         | ジオイド高 | 39.577       |

| 視準点の名称   | 平均方向角       | 距離            |               | 備考   |                     |
|----------|-------------|---------------|---------------|------|---------------------|
|          |             | 縮尺係数          | 真数            |      |                     |
| ③ No.146 | 202 49 57.6 | 0.999913      | 239.961       |      |                     |
| 埋標型式     | 地上          | <del>地下</del> | <del>屋上</del> | 標識番号 | <del>石</del><br>金属標 |
| GPS測量による |             |               |               |      |                     |

NO. 145






No. \_\_\_\_\_  
NO. 145

遠景



No. \_\_\_\_\_

近景

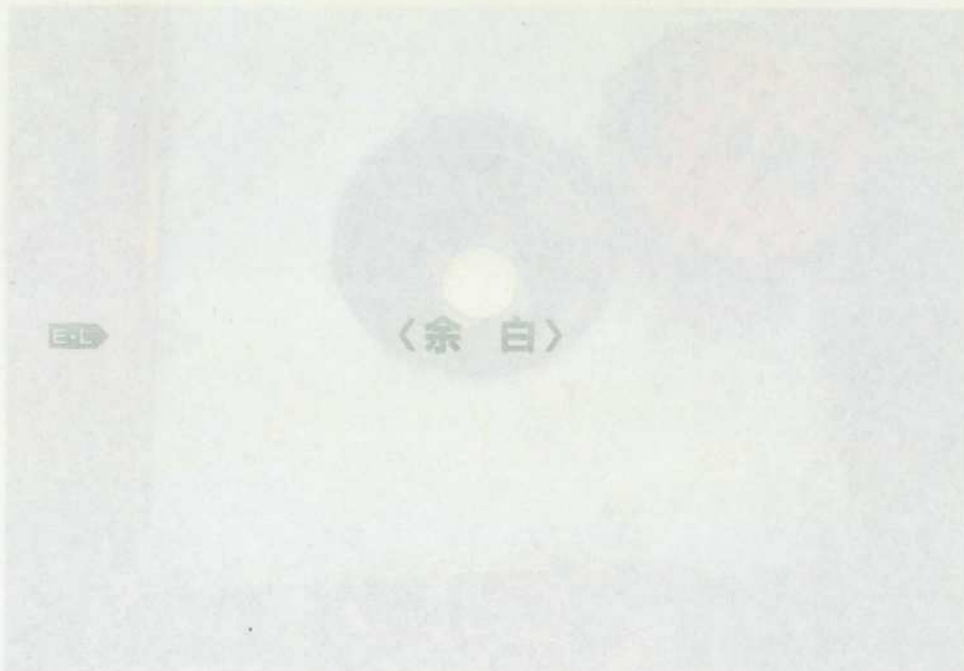

No. \_\_\_\_\_