



### 3 級 基 準 点 の 記

|             |                                  |          |                 |       |  |
|-------------|----------------------------------|----------|-----------------|-------|--|
| ふりがな<br>点 名 | No.153                           | 1/20万 図名 | 1/5万 図名         | 御 前 崎 | 公共<br>測<br>簿<br>第<br>40<br>号<br>用<br>紙 |
|             |                                  | 御 前 崎    |                 |       |  |
| 選点番号        |                                  | 標識番号     | No.153          |       |  |
| 所在地         | 静岡県小笠郡浜岡町佐倉191-1番地               |          |                 |       |  |
|             |                                  |          | 地 目             | 用悪水路  |  |
| 所有者         | 静 岡 県                            |          |                 |       |  |
|             |                                  |          |                 |       |  |
| 測標の種類       | 三脚                               | 埋設法      | 地下              |       |  |
| 選点年月日       | 平成 13 年 10 月 19 日                | 選点者      | 不二総合コンサルタント株式会社 |       |  |
| 埋設年月日       | 平成 13 年 11 月 21 日                | 埋標者      | 不二総合コンサルタント株式会社 |       |  |
| 観測年月日       | 平成 13 年 12 月 20 日                | 観測者      | 不二総合コンサルタント株式会社 |       |  |
| 自動車到達地点     | 念仏橋から南へ100m 本点横                  |          |                 |       |  |
| 歩道状況        | _____                            |          |                 |       |  |
| 徒歩時間・距離     | _____                            |          |                 |       |  |
| 基準点周辺の状況    | 水田                               |          |                 |       |  |
| そ の 他       |                                  |          |                 |       |  |
| 備<br>考      | 平成 13 年 11 月 21 日 新設             |          |                 |       |  |
|             | 柱石長 0.72<br>GPS測量による。(アンテナ高 3 m) |          |                 |       |  |

要 図

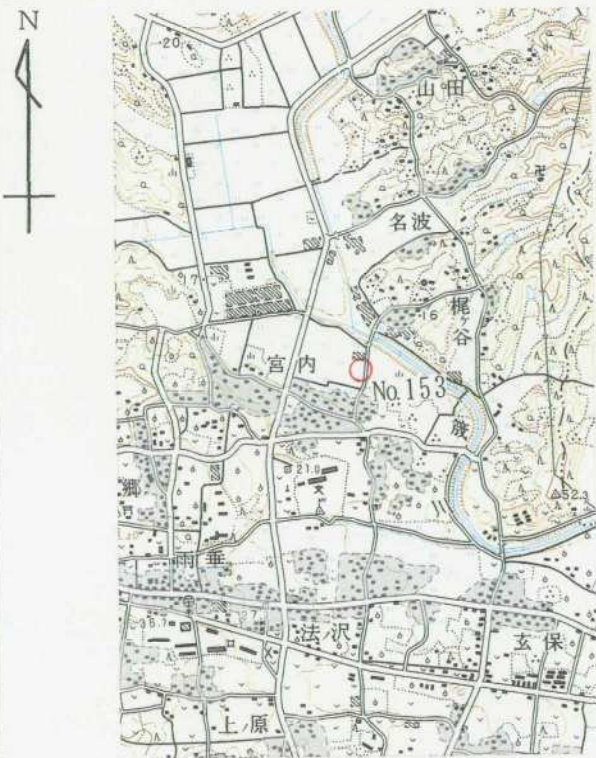

1/25,000 御前崎

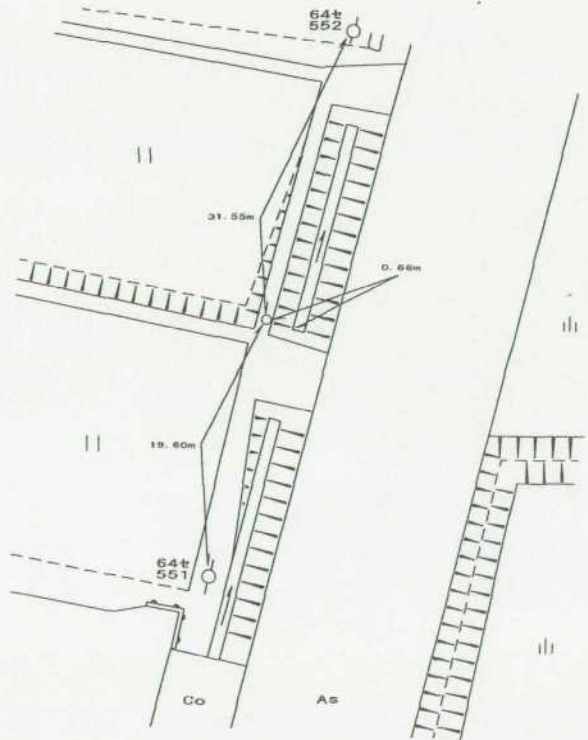

平成14年 2月 4日 調製

## 基準点成果表

( AREA = 8 )

### 3 級基準点 NO. 153

|           |       |    |         |   |              |
|-----------|-------|----|---------|---|--------------|
|           | ° ' " |    |         |   | m            |
| 緯度        | 34    | 38 | 7.1069  | X | -151 325.280 |
| 経度        | 138   | 9  | 50.7911 | Y | -30 791.641  |
| 真北<br>方向角 | 0     | 11 | 27.26   | H | 12.72        |

| 視準点の名称    | 平均方向角       | 距 離      |         | 備 考 |
|-----------|-------------|----------|---------|-----|
|           |             | 縮 尺 係 数  | 真 数     |     |
| ①NO. 43   | 66 3 36.1   | 0.999912 | 269.559 |     |
| ③ NO. 162 | 179 35 23.8 |          | 530.013 |     |
| ①NO. 44   | 244 24 4.6  |          | 402.618 |     |

|      |                           |     |                           |      |     |         |
|------|---------------------------|-----|---------------------------|------|-----|---------|
| 埋標型式 | <del>地</del> <del>上</del> | 地 中 | <del>屋</del> <del>上</del> | 標識番号 | 金属標 | NO. 153 |
|------|---------------------------|-----|---------------------------|------|-----|---------|

GPS 測量による

## 基準点成果表

( AREA = 8 ) ✓

### 3級基準点 NO. 153

|   |       |    |         |      |              |
|---|-------|----|---------|------|--------------|
|   | ° ' " |    |         |      | m            |
| B | 34    | 38 | 19.9440 | X    | -150 944.868 |
| L | 138   | 9  | 40.2174 | Y    | -31 063.268  |
| N | 0     | 11 | 33.33   | H    | 12.306       |
|   |       |    |         | 柱石長  | 0.090        |
|   |       |    |         | 縮尺係数 | 0.999912     |

| 視準点の名称  | 平均方向角                               | 距 離          | 備 考  |
|---------|-------------------------------------|--------------|--|
| ①NO. 44 | ° ' "<br>241 53 21.9                | m<br>424.718 |  |
| 埋標形式    | 地 上 ✓ <del>地 下</del> <del>屋 上</del> | 標識番号         | <del>標 石</del> <del>看</del> <del>金 属 標</del> ✓ NO. 153 ✓ |

GNSS測量による ✓

「この測量成果は、国土地理院長の助言を受けて得たものである。✓

(助言番号) 平29部公第387号 ✓

平成26年4月1日付 標高改定確認済 ✓



No. \_\_\_\_\_

NO. 153

1121-04

遠景景観

\_\_\_\_\_

\_\_\_\_\_

No. \_\_\_\_\_

近景景観

\_\_\_\_\_

\_\_\_\_\_

No. \_\_\_\_\_

\_\_\_\_\_

\_\_\_\_\_

