

### 3 級 基 準 点 の 記


ふりがな 点 名	No.166	1/20万 図名	1/5万 図名	御 前 崎	✔	公 共 測 簿 第 40 号 用 紙
		御 前 崎				
選点番号		標 識 番 号	No.166		✔	
所 在 地	静岡県小笠郡浜岡町佐倉1903-5地先				✔	第 40 号 用 紙
			地 目	公衆用道路	✔	
所 有 者	浜 岡 町				✔	第 40 号 用 紙
					✔	
測標の種類	三脚	埋設法	地上		✔	用 紙
選点年月日	平成 13 年 10 月 19 日	選点者	不二総合コンサルタント株式会社		✔	用 紙
埋設年月日	平成 13 年 11 月 14 日	埋標者	不二総合コンサルタント株式会社		✔	
観測年月日	平成 13 年 12 月 20 日	観測者	不二総合コンサルタント株式会社		✔	
自動車到達地点	佐倉郵便局から、県道大東相良線を東に700m 本点横				✔	
歩 道 状 況	—————					
徒歩時間・距離	—————					
基準点周辺の状況	宅地 本点道路沿い				✔	
そ の 他						
備 考	平成 13 年 11 月 14 日 新設				✔	
	柱石長 0.000 <sup>m</sup> GPS測量による。(アンテナ高 4.5 m)				✔	

要 図



1/25,000

御 前 崎

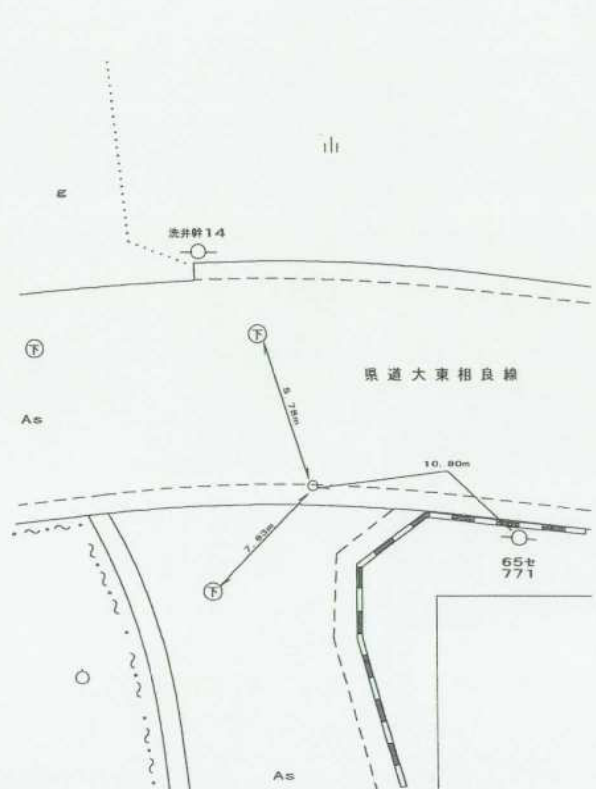

平成14年 2月 4日 調製

## 基準点成果表

( AREA = 8 )

### 3級基準点 NO. 166

	° ' "				
緯度	34	37	42.5872	X	-152 081.227
経度	138	9	56.9924	Y	-30 636.233
真北 方向角	0	11	23.62	H	15.92

視準点の名称	平均方向角	距 離		備 考	
		縮 尺 係 数	真 数		
③ NO. 169	99 36 7.4	0.999912	439.443		
① NO. 49	219 40 23.1		302.472		
③ NO. 162	326 8 35.6		272.165		
埋標型式	地 上	<del>地 中</del>	<del>屋 上</del>	標識番号	金属標
NO. 166					
GPS測量による					

## 基準点成果表

( AREA = 8 )

### 3級基準点 No.166

	. , "				m
B	34 37	54.5770	X	-151 726.970	
L	138 9	45.9679	Y	-30 919.440	
N	0 11	29.94	H	15.368	
			シオト高	39.545	

視準点の名称	平均方向角	距離		備考
		縮尺係数	真数	
③ No.169	. , "	99 36 10.8	0.999912	439.422
③ No.168	. , "	265 54 44.6	0.999912	446.434
埋標型式	地上	<del>地下</del>	<del>屋上</del>	標識番号
				標 <del>石</del> 金属標
GPS測量による				
NO.166				

No. 166

遠景景観



No.

近景景観



No.

<余白>

