


### 3 級 基 準 点 の 記

ふりがな 点 名	No.183	1/20万 図名	1/5万 図名	御 前 崎	公共測簿第40号用紙
		御 前 崎			
選点番号		標識番号	No.183		
所在地	静岡県小笠郡浜岡町佐倉3508-1地先				
			地 目	公衆用道路	
所有者	静 岡 県				
測標の種類	三脚	埋設法	地上		
選点年月日	平成 13 年 10 月 19 日	選点者	不二総合コンサルタント株式会社		
埋設年月日	平成 13 年 11 月 15 日	埋標者	不二総合コンサルタント株式会社		
観測年月日	平成 13 年 12 月 25 日	観測者	不二総合コンサルタント株式会社		
自動車到達地点	佐倉駐在所から南へ400m 本点横				
歩道状況	_____				
徒歩時間・距離	_____				
基準点周辺の状況	畑 本点道路沿い				
その他					
備 考	平成 13 年 11 月 15 日 新設				
	柱石長 0.000m GPS測量による。(アンテナ高 3m)				



1/25,000 御前崎

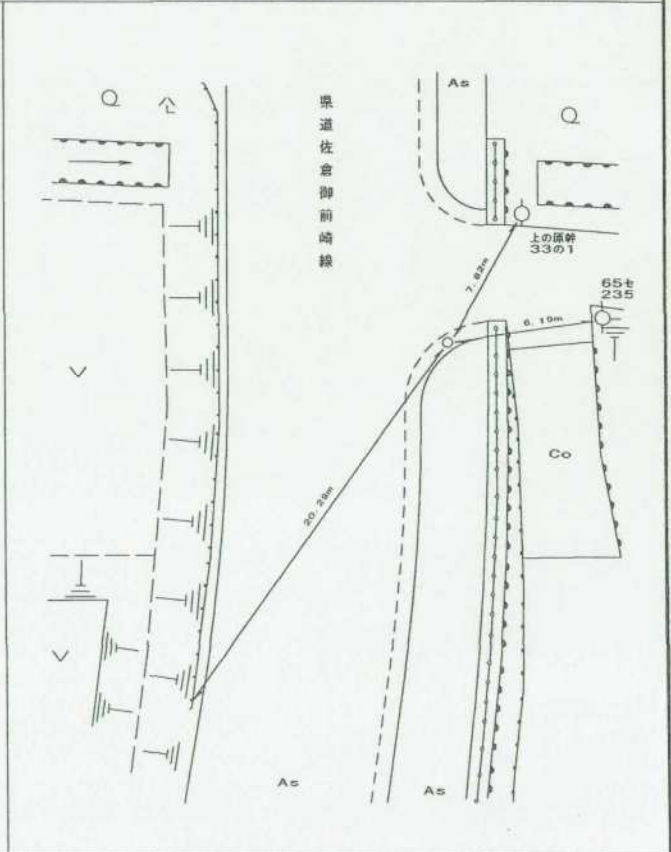

平成14年 2月 4日 調製

## 基準点成果表

( AREA = 8 )

### 3 級基準点 NO. 183

	" . . "				
緯度	34 37	23.7628	X	-152 659.793	
経度	138 9	40.6197	Y	-31 055.136	
真北 方向角	0 11	32.83	H	22.26	

視準点の名称	平均方向角	距 離		備 考
		縮 尺 係 数	真 数	
①NO. 52	161 40 12.2	0.999912	292.151	
③ NO. 175	344 46 32.0		259.479	
埋標型式	地 上	<del>地 中</del>	<del>屋 上</del>	標識番号
			金属標	NO. 183
GPS 測量による				

## 基準点成果表

( AREA = 8 )

### 3級基準点 No.183

B	34	37	35.7551		m
X				-152	305.507
L	138	9	29.5976	Y	-31 338.332
N	0	11	39.15	H	21.674
				シオト高	39.524

視準点の名称	平均方向角	距離		備考
		縮尺係数	真数	
③ No.185	237 9 48.0	0.999912	365.187	
③ No.175	344 46 42.6		259.478	

埋標型式	地	上	<del>地</del>	<del>下</del>	<del>屋</del>	<del>主</del>	標識番号	<del>標</del>	<del>石</del>	<del>金属</del>	NO.183
GPS測量による											



No. \_\_\_\_\_

No. 183

181.08

遠景



No. \_\_\_\_\_

近景



No. \_\_\_\_\_