


### 3 級 基 準 点 の 記

ふりがな 点 名	No.192	1/20万 図名	1/5万 図名	御 前 崎	✓	公 共 測 簿	
		御 前 崎					
選点番号		標識番号	No.192		✓	第 40 号 用 紙	
所在地	静岡県小笠郡浜岡町佐倉4325地先				✓		
				地 目	公衆用道路	✓	
所有者	浜 岡 町				✓		
測標の種類	三脚	埋設法	地上		✓		
選点年月日	平成 13 年 10 月 19 日	選点者	不二総合コンサルタント株式会社			✓	
埋設年月日	平成 13 年 11 月 15 日	埋標者	不二総合コンサルタント株式会社			✓	
観測年月日	平成 13 年 12 月 27 日	観測者	不二総合コンサルタント株式会社			✓	
自動車到達地点	水野建設工業(株)南西 本点横				✓		
歩道状況	—————						
徒歩時間・距離	—————						
基準点周辺の状況	北、山林、南、畑 本点道路沿い				✓		
その他							
備 考	平成 13 年 11 月 15 日 新設				✓		
	柱石長 0.000				✓		
	GPS測量による。(アンテナ高 3 m)				✓		

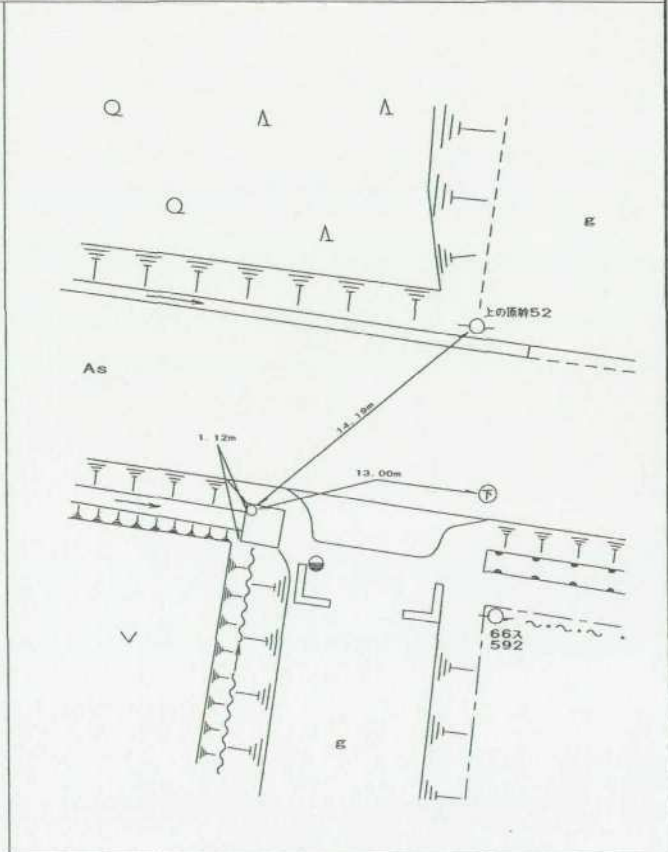

## 基準点成果表

( AREA = 8 )

### 3級基準点 NO. 192

	° ' "				
緯度	34	37	3.0151	X	-153 297.690
経度	138	9	25.3628	Y	-31 445.873
真北 方向角	0	11	41.40	H	21.49

視準点の名称	平均方向角	距 離		備 考	
		縮 尺 係 数	真 数		
③ NO. 185	10 48 10.1	0.999912	447.855		
③ NO. 193	97 35 13.7		235.256		
① NO. 54	187 25 22.4		579.656		
Ⅲ 鞍掛山	299 30 46.9		500.390		
埋標型式	地 上	<del>地 中</del>	<del>屋 上</del>	標識番号	金属標
NO. 192					
GPS測量による					

## 基準点成果表

( AREA = 8 )

### 3級基準点 No.192

	. , "				m
B	34 37	15.0100	X	-152 943.379	
L	138 9	14.3422	Y	-31 729.081	
N	0 11	47.72	H	20.874	
			シイト高	39.501	

視準点の名称	平均方向角	距離		備考	
		縮尺係数	真数		
③ No.193	. , " 97 35 18.8	0.999912	m 235.258		
埋標型式	地上	<del>地下</del>	<del>屋上</del>	標識番号	<del>石</del> 金属標
GPS測量による					
NO.192					



No. 192

101.07

遠景

景



近景

景



<余白>

E-L