
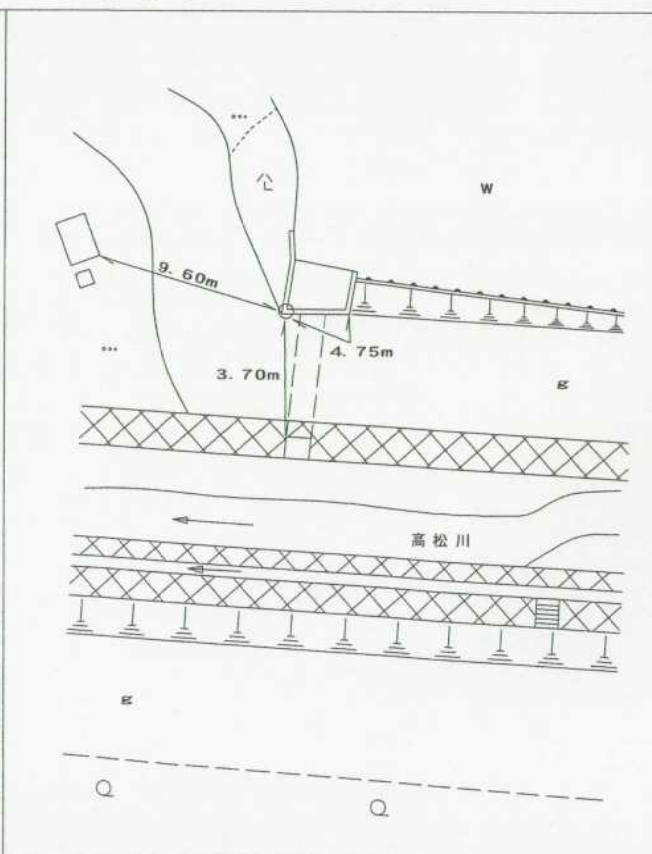


### 3 級 基 準 点 の 記

ふりがな 点 名	No.204	1/20万 図名	1/5万 図名	御 前 崎	公共測簿第40号用紙
		御 前 崎			
選点番号		標識番号	金属標 No.204		
所在地	静岡県小笠郡浜岡町合戸574-4番地				
			地 目	堤	
所有者	浜 岡 町				
測標の種類	—————		埋設法	地上	
選点年月日	平成 14 年 7 月 4 日	選点者	不二総合コンサルタント株式会社		
埋設年月日	平成 14 年 9 月 6 日	埋標者	不二総合コンサルタント株式会社		
観測年月日	平成 14 年 11 月 6 日	観測者	不二総合コンサルタント株式会社		
自動車到達地点	静岡カントリーの管理道路 本点横				
歩道状況	—————				
徒歩時間・距離	—————				
基準点周辺の状況	静岡カントリー用地、高松川				
そ の 他					
備 考	平成 14 年 9 月 6 日 新設				
	柱石長 $0.000^m$ GPS測量による。(アンテナ高 4.5 m)				

要 図

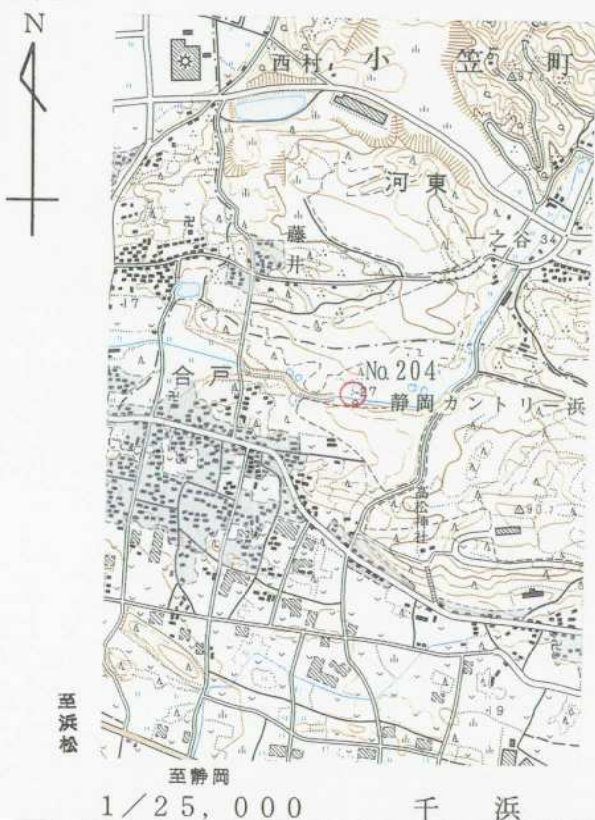

平成15年 2月25日 調製

## 基準点成果表

( AREA = 8 )

### 3 級基準点 No.204

					m		
B	34	39	29.3091	✓	X	-148 783.115	✓
L	138	5	21.8499	✓	Y	-37 634.244	✓
N	0	14	0.60	✓	H	24.294	✓
					シト <sup>レ</sup> 真	39.517	

視準点の名称	平均方向角	距離		備考		
		縮尺係数	真数			
③ No.205	93 21 14.4	0.999917	338.414			
埋標型式	地上	<del>地中</del>	<del>土</del>	標識番号	標石 金属標	NO. 204
GPS測量による						





No. \_\_\_\_\_

NO. 204

008.0M

遠景


景観



No. \_\_\_\_\_

近景

景観

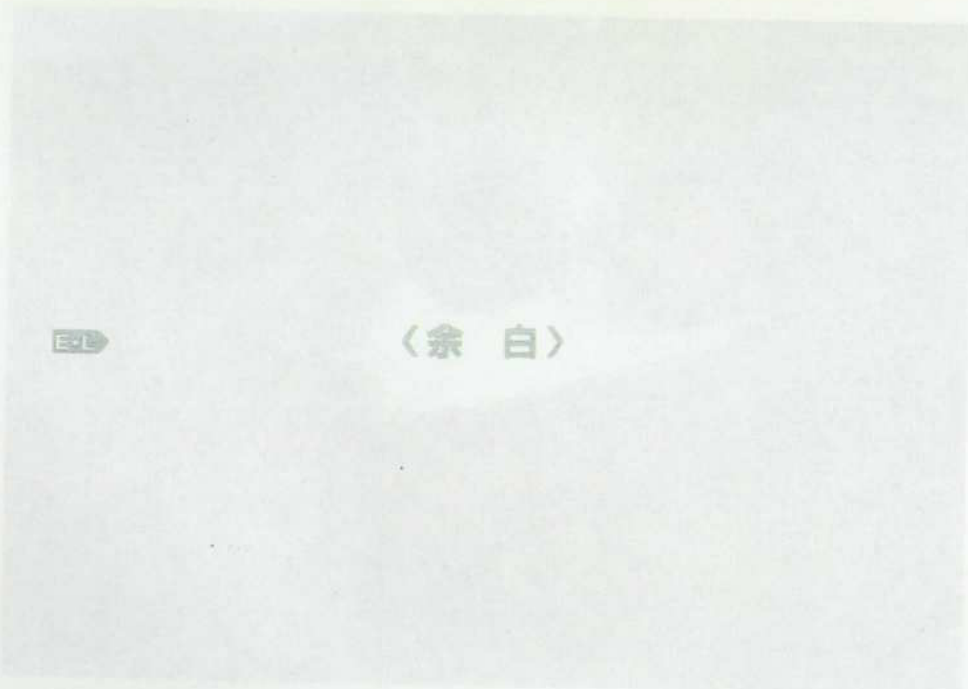

No. \_\_\_\_\_

0M

<余白>