


### 3 級 基 準 点 の 記

ふりがな 点 名	No.208-	1/20万 図名	1/5万 図名	御 前 崎	公共測簿第40号用紙
		御 前 崎			
選点番号		標識番号	金属標 No.208		
所在地	静岡県小笠郡浜岡町門屋2040地先				
			地 目	公衆用道路	
所有者	浜 岡 町				
測標の種類	_____		埋設法	地上	
選点年月日	平成 14 年 7 月 4 日	選点者	不二総合コンサルタント株式会社		
埋設年月日	平成 14 年 8 月 5 日	埋標者	不二総合コンサルタント株式会社		
観測年月日	平成 14 年 11 月 14 日	観測者	不二総合コンサルタント株式会社		
自動車到達地点	門屋公民館から西に450m 本点横				
歩道状況	_____				
徒歩時間・距離	_____				
基準点周辺の状況	宅地 本点道路沿い				
そ の 他					
備 考	平成 14 年 8 月 5 日 新設				
	柱石長 $0.000^m$ GPS測量による。(アンテナ高 4.5 m)				

要 図



1/25,000 千 浜

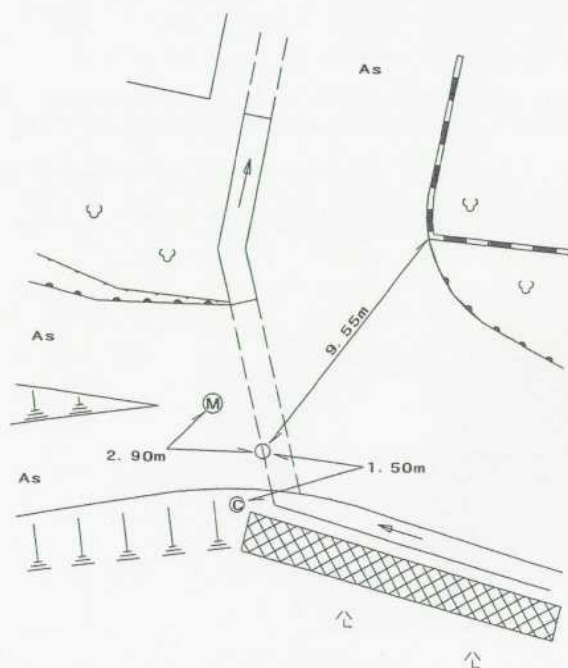

平成15年 2月25日 調製

## 基準点成果表

( AREA = 8 ) .

### 3 級基準点 No.208 .

B	34	39	23.0330 .	X	-148 983.335 .
L	138	6	29.2989 .	Y	-35 917.710 .
N	0	13	22.21 .	H	21.366 .
				シメ高	39.544 .

視準点の名称	平均方向角	距離		備考		
		縮尺係数	真数			
③ No.206 .	286 50 18.0 .	0.999916 .	384.038 .			
埋標型式	地上	<del>地中</del>	<del>屋上</del>	標識番号	標石 金属標	NO. 208 .
GPS測量による						



No. \_\_\_\_\_

NO. 208

202.08

遠景



No. \_\_\_\_\_

近景

No. \_\_\_\_\_

EPL

<余白>