
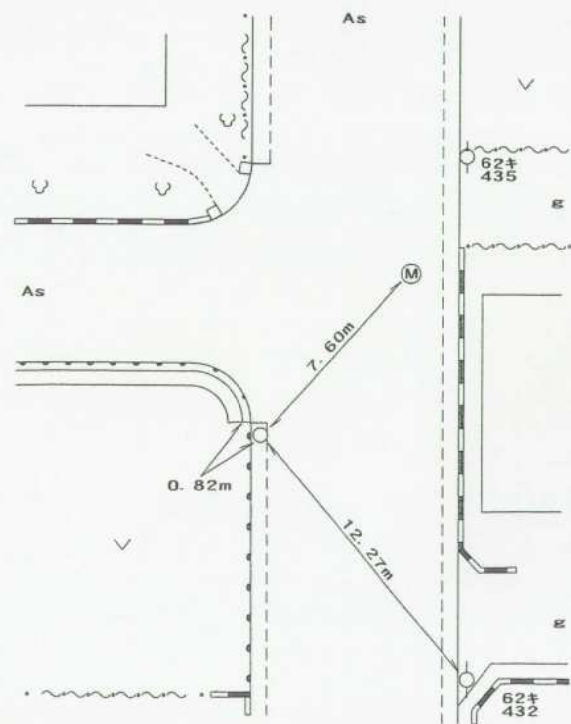


### 3 級 基 準 点 の 記

ふりがな 点 名	No.210	1/20万 図名	1/5万 図名	御 前 崎	公共測簿第40号用紙
		御 前 崎			
選点番号		標識番号	金属標 No.210		
所在地	静岡県小笠郡浜岡町合戸436-1地先				
			地 目	公衆用道路	
所有者	浜 岡 町				
測標の種類	_____		埋設法	地上	
選点年月日	平成 14 年 7 月 4 日	選点者	不二総合コンサルタント株式会社		
埋設年月日	平成 14 年 8 月 7 日	埋標者	不二総合コンサルタント株式会社		
観測年月日	平成 14 年 11 月 6 日	観測者	不二総合コンサルタント株式会社		
自動車到達地点	合戸公民館から北西に700m 本点横				
歩道状況	_____				
徒歩時間・距離	_____				
基準点周辺の状況	西側、畑 本点道路沿い				
そ の 他					
備 考	平成 14 年 8 月 7 日 新設				
	柱石長 0.000m GPS測量による。(アンテナ高 4.5m)				

要 図

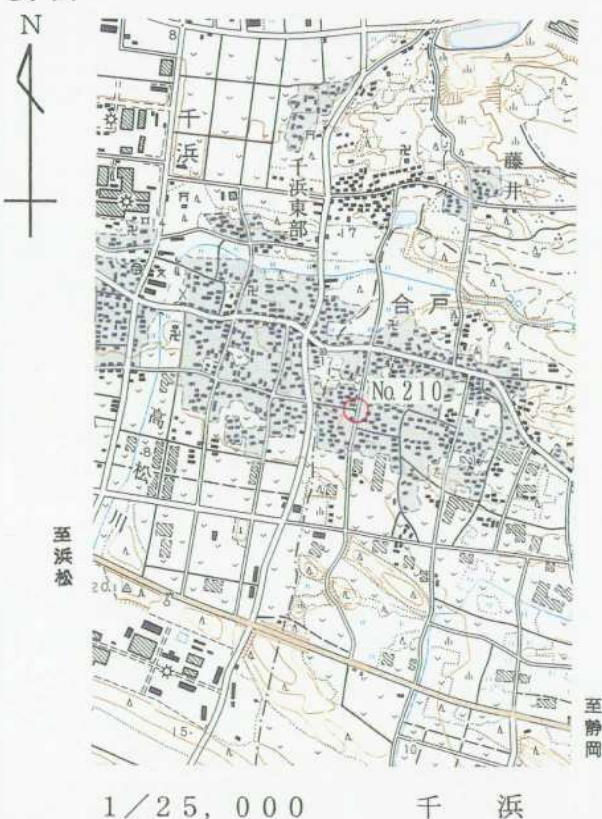

## 基準点成果表

( AREA = 8 )

### 3 級基準点 No.210

					m
B	34	39	19.6024	X	-149 079.501
L	138	4	56.0747	Y	-38 291.734
N	0	14	15.20	H	14.215
				シオト高	39.492

視準点の名称	平均方向角	距離		備考	
		縮尺係数	真数		
①No.31	11 35 59.0	0.999918	218.231		
③ No.218	186 44 52.6		362.516		
埋標型式	地上	<del>地下</del>	<del>屋上</del>	標識番号	標石 金属標
GPS測量による					

NO. 210



No. \_\_\_\_\_

NO. 210

119.07

遠景



No. \_\_\_\_\_

近景

E-L

〈余白〉

No. \_\_\_\_\_