


### 3 級 基 準 点 の 記

ふりがな 点 名	1/20万 図名		1/5万 図名	御 前 崎	公共測簿 第40号 用紙
	No.218	御 前 崎			
選点番号	標識番号	金属標 No.218			
所在地	静岡県小笠郡浜岡町合戸1451-2地先				
		地 目	公衆用道路		
所有者	浜 岡 町				
測標の種類	_____		埋設法	地下	
選点年月日	平成 14 年 7 月 4 日	選点者	不二総合コンサルタント株式会社		
埋設年月日	平成 14 年 8 月 28 日	埋標者	不二総合コンサルタント株式会社		
観測年月日	平成 14 年 11 月 11 日	観測者	不二総合コンサルタント株式会社		
自動車到達地点	合戸公民館から西に400m 本点横				
歩道状況	_____				
徒歩時間・距離	_____				
基準点周辺の状況	雑種地 本点道路沿い				
そ の 他					
備 考	平成 14 年 8 月 28 日 新設				
	柱石長 0.720m GPS測量による。(アンテナ高 3 m)				

要 図

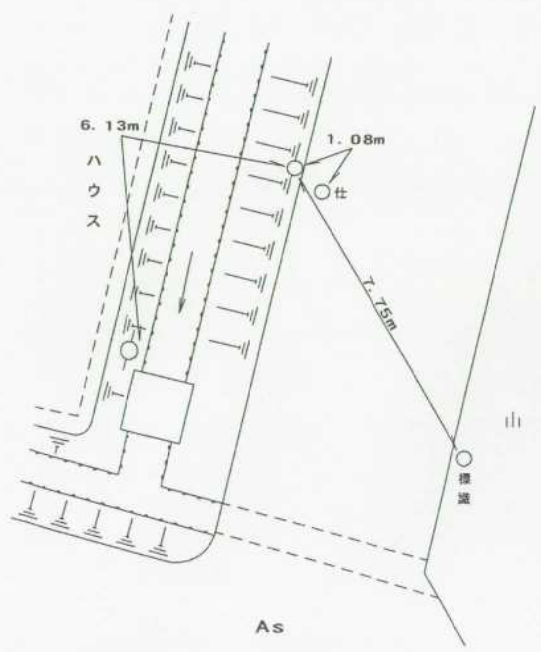

## 基準点成果表

( AREA = 8 ) .

### 3 級基準点 No.218

	"				m
B	34	39	7.9141	X	-149 439.476
L	138	4	54.4606	Y	-38 334.326
N	0	14	16.05	H	9.308
				シオト高	39.478
				柱石長	0.720

視準点の名称	平均方向角	距離		備考
		縮尺係数	真数	
③ No.210	6 44 52.5	0.999918	362.516	
③ No.227	131 18 51.1	0.999918	391.414	
埋標型式	<del>地</del> <del>上</del>	地 下	<del>屋</del> <del>上</del>	標識番号
				標石 金属標
NO. 218				
GPS測量による				



No. \_\_\_\_\_

NO. 218

218 018

遠景

景影



No. \_\_\_\_\_

近景

景影



No. \_\_\_\_\_