


### 3 級 基 準 点 の 記

ふりがな 点 名	No.220	1/20万 図名	1/5万 図名	御 前 崎	公共測簿第40号用紙
		御 前 崎			
選点番号		標識番号	金属標 No.220		
所在地	静岡県小笠郡浜岡町塩原新田222-1地先				
			地 目	公衆用道路	
所有者	静 岡 県				
測標の種類	_____		埋設法	地上	
選点年月日	平成 14 年 7 月 4 日	選点者	不二総合コンサルタント株式会社		
埋設年月日	平成 14 年 8 月 7 日	埋標者	不二総合コンサルタント株式会社		
観測年月日	平成 14 年 11 月 14 日	観測者	不二総合コンサルタント株式会社		
自動車到達地点	静岡カントリー浜岡コース入り口 本点横				
歩道状況	_____				
徒歩時間・距離	_____				
基準点周辺の状況	宅地 本点道路沿い				
その他					
備 考	平成 14 年 8 月 7 日 新設				
	m				
	柱石長 0.000				
	GPS測量による。(アンテナ高 4.5 m)				

要 図

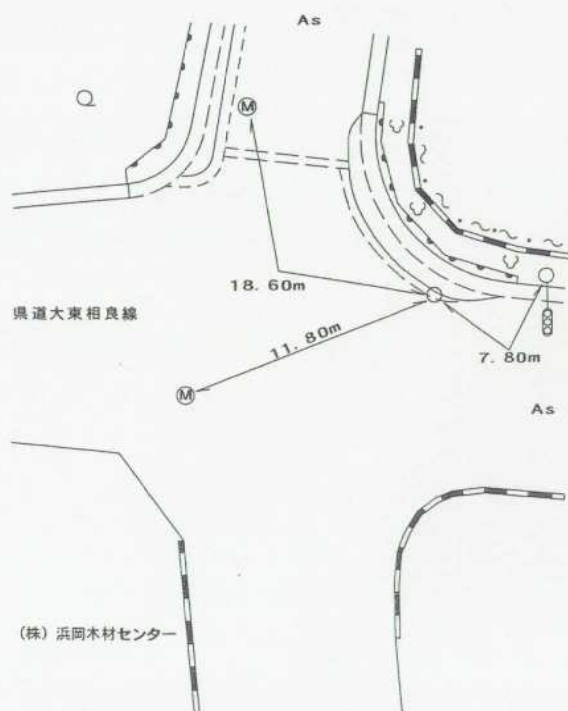

## 基準点成果表

( AREA = 8 ) .

### 3 級基準点 No.220 .

B	34	39	5.1137 .	X	-149 533.691 .
L	138	6	11.4716 .	Y	-36 373.786 .
N	0	13	32.24 .	H	27.144 .
				ジバ高	39.515 .

視準点の名称	平均方向角	距離		備考		
		縮尺係数	真数			
③ No.226 .	107 12 15.1 .	0.999916 .	328.825 .			
③ No.221 .	267 13 42.1 .		288.446 .			
埋標型式	地上	<del>地中</del>	<del>屋上</del>	標識番号	標石 金属標	No. 220 .

GPS測量による



No. \_\_\_\_\_

No. 220

遠景



No. \_\_\_\_\_

近景

1

No. \_\_\_\_\_

E-L

<余白>