


### 3 級 基 準 点 の 記

ふりがな 点 名	No.229	1/20万 図名	1/5万 図名	御 前 崎	公共測簿第40号用紙
		御 前 崎			
選点番号		標識番号	金属標 No.229		
所在地	静岡県小笠郡浜岡町塩原新田334-1地先				
			地 目	公衆用道路	
所有者	浜 岡 町				
測標の種類	—————		埋設法	地上	
選点年月日	平成 14 年 7 月 4 日	選点者	不二総合コンサルタント株式会社		
埋設年月日	平成 14 年 8 月 9 日	埋標者	不二総合コンサルタント株式会社		
観測年月日	平成 14 年 11 月 15 日	観測者	不二総合コンサルタント株式会社		
自動車到達地点	塩原公民館東側 本点横				
歩道状況	—————				
徒歩時間・距離	—————				
基準点周辺の状況	水田 本点道路沿い				
そ の 他					
備 考	平成 14 年 8 月 9 日 新設				
	柱石長 0.000m GPS測量による。(アンテナ高 3 m)				

要 図



1/25,000 千 浜

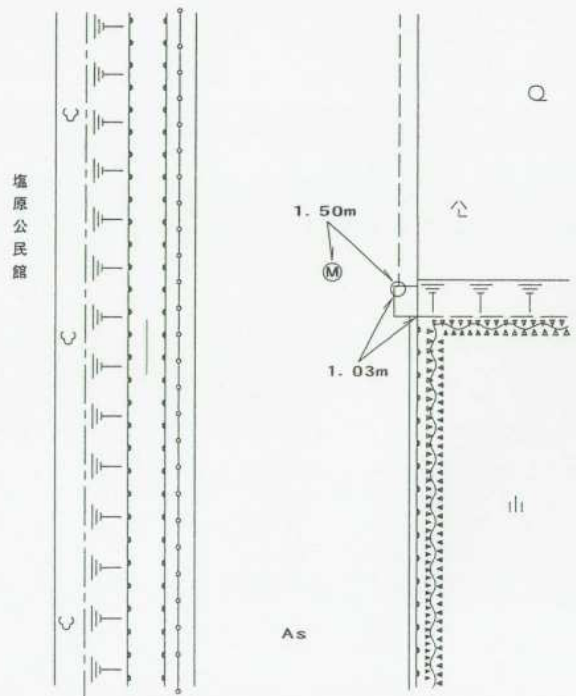

平成15年 2月25日 調製

## 基準点成果表

( AREA = 8 )

### 3 級基準点 No.229

	m				
B	34 38	56.0917	X	-149 812.259	
L	138 6	17.2572	Y	-36 227.559	
N	0 13	28.90	H	19.323	
			ジオイド高	39.509	

視準点の名称	平均方向角	距離		備考
		縮尺係数	真数	
① ①No.38	187 31 28.1	0.999916	m 487.327	
③ No.236	188 2 26.7		235.540	
埋標型式	地上	<del>地下</del>	<del>土</del> <del>屋</del>	標識番号
				標 <del>石</del> 金 属 標
GPS測量による				
NO. 229				

No.

NO. 229

遠景



No.

近景



No.

<余白>

E-L