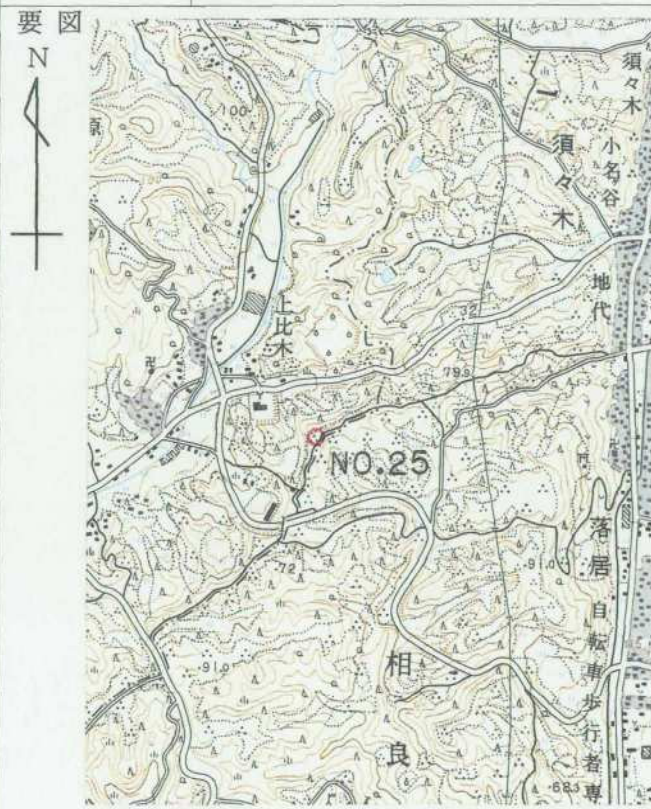
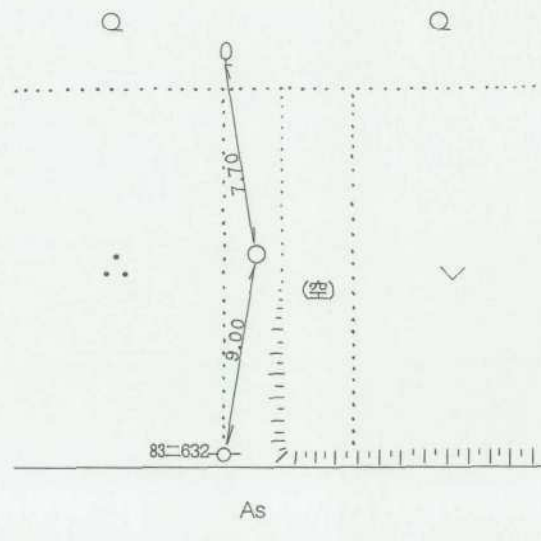


### 3 級 基 準 点 の 記

ふりがな 点 名	NO. 25	1/20万 図名 御 前 崎	1/5万 図名	御 前 崎	公共測簿第40号用紙
選点番号	—————	標識番号	金属標	—————	NO. 25
所在地	静岡県小笠郡浜岡町比木1899番地22				簿第40号用紙
	静岡県小笠郡浜岡町比木1899番地23			地 目	
所有者	静岡県榛原郡相良町落居446番地1		小塚 昇		簿第40号用紙
	静岡県榛原郡相良町大江1023番地		富田 正男		
測標の種類	三 脚	埋設法	地 下		
選点年月日	平成 12 年 11 月 13 日	選点者	不二総合コンサルタント株式会社		
埋設年月日	平成 13 年 1 月 18 日	埋標者	不二総合コンサルタント株式会社		
観測年月日	平成 13 年 12 月 17 日	観測者	不二総合コンサルタント株式会社		
自動車到達地点	箴川に架かる海戸橋より東へ100m先の交差点を右折し450mの交差点を北へ350m				
歩道状況	舗 装				
徒歩時間・距離	0m				
基準点周辺の状況	茶 畑				
そ の 他					
備 考	平成 13 年 1 月 18 日 新設				
	柱石長 0.72 <sup>m</sup> GPS測量による。				
要 図	1/25,000		御 前 崎		
					

平成 14 年 2 月 18 日 調製

## 基準点成果表

(AREA 8)

3級基準点 NO.25

緯度	34 39 15.7407	X	-149216.614
経度	138 11 1.9902	Y	-28971.968
真北 方向角	0 10 47.10	H	90.88
		柱石長	0.72

視準点の名称	平均方向角	距離		備考		
		縮尺係数	真数			
		0.999910	m			
③ NO.31	202 46 58.2		405.265			
① NO.28	249 20 58.0		395.850			
③ NO.23	280 2 25.9		450.073			
③ NO.18	330 53 23.1		430.247			
埋標型式	地土	地下	量土	標識番号	標 <del>一</del> 存 金属標	NO.25

GPS測量による。

## 基準点成果表

( AREA = 8 ) .

### 3級基準点 No. 25 .

	m
B 34 39 27.7222 .	X -148 862.356 .
L 138 10 50.9624 .	Y -29 255.040 .
N 0 10 53.43 .	H 90.357 .
	メソッド高 39.642 .
	柱石長 0.720 .

視準点の名称	平均方向角	距離	備考
		縮尺係数 0.999911 . 真数	
③ No. 3 1 .	202 47 3.3 .	m 405.285 .	
① No. 2 8 .	249 20 58.0 .	395.866 .	
③ No. 2 3 .	280 2 32.7 .	450.069 .	

埋標型式	<del>地</del> <del>上</del>	地 下	<del>土</del> <del>上</del>	標識番号	<del>石</del> <del>標</del> 金属標	NO. 25
------	---------------------------	-----	---------------------------	------	----------------------------------	--------

GPS測量による





No. \_\_\_\_\_

平成12年度

浜岡比木地区

NO.25

遠景

2001年2月13日撮影



No. \_\_\_\_\_

平成12年度

近景

平成12年度

3級基準点

No.25

平成13年2月13日撮影



No. \_\_\_\_\_

平成12年度

近景

平成12年度

3級基準点

No.25

平成13年2月13日撮影