


### 3 級 基 準 点 の 記

ふりがな 点 名	No.252	1/20万 図名	1/5万 図名	御 前 崎	公共測簿第40号用紙
		御 前 崎			
選点番号		標識番号	金属標 No.252		
所在地	静岡県小笠郡浜岡町塩原新田2158-194番地				
				地 目 公衆用道路	
所有者	浜 岡 町				
測標の種類	_____		埋設法	地上	
選点年月日	平成 14 年 7 月 4 日	選点者	不二総合コンサルタント株式会社		
埋設年月日	平成 14 年 8 月 9 日	埋標者	不二総合コンサルタント株式会社		
観測年月日	平成 14 年 11 月 18 日	観測者	不二総合コンサルタント株式会社		
自動車到達地点	浄化センターから西に100m 本点横				
歩道状況	_____				
徒歩時間・距離	_____				
基準点周辺の状況	保安林 本点道路沿い				
そ の 他					
備 考	平成 14 年 8 月 9 日 新設				
	柱石長 0.000m GPS測量による。(アンテナ高 3m)				

要 図



1/25,000 千 浜

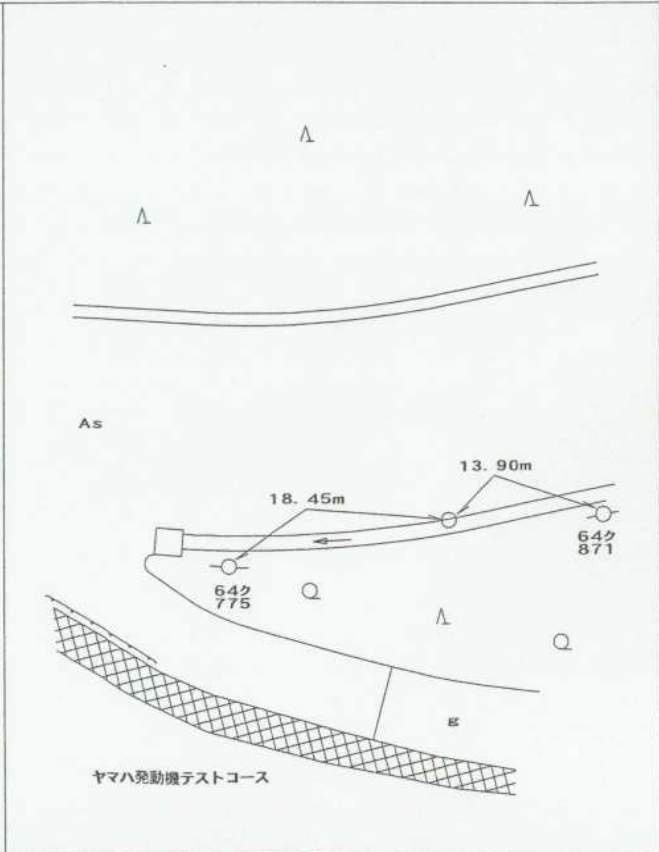

## 基準点成果表

( AREA = 8 ) .

### 3 級基準点 No.252 .

					m
B	34	38	26.6405	X	-150 716.912 .
L	138	5	49.4584	Y	-36 939.039 .
N	0	13	44.54	H	8.610
				シオト高	39.463

視準点の名称	平均方向角	距離		備考		
		縮尺係数	真数			
①No.45	177 29 52.4	0.999917	m 390.700			
埋標型式	地上	<del>地中</del>	<del>土</del>	標識番号	標石 金属標	NO. 252
GPS測量による						



No. \_\_\_\_\_

NO. 252

遠景



No. \_\_\_\_\_

近景

EDL

<余白>

No. \_\_\_\_\_