
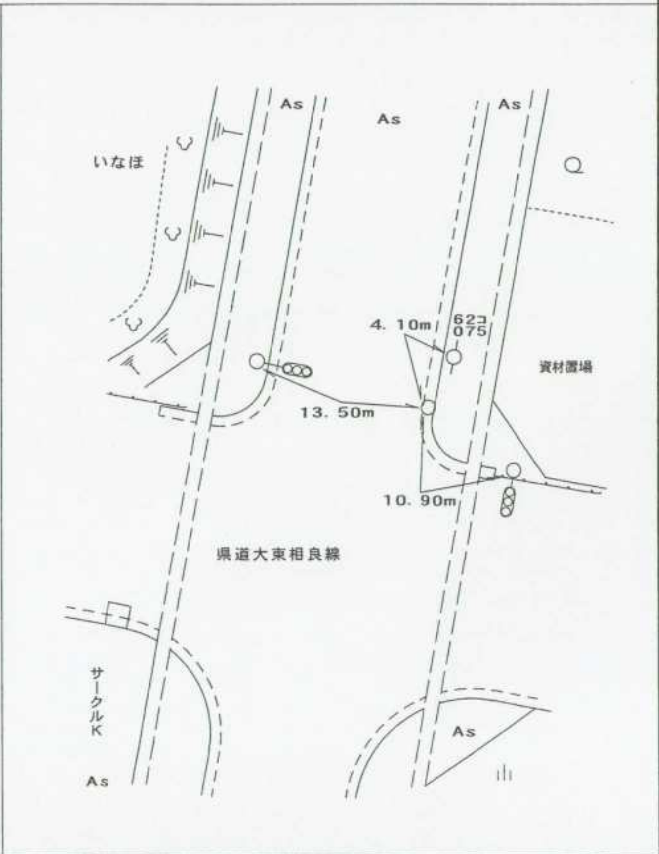


### 3 級 基 準 点 の 記

ふりがな 点 名	1/20万 図名		1/5万 図名	御 前 崎
	No.262		御 前 崎	
選点番号	標識番号	金属標 No.262		
所在地	静岡県小笠郡浜岡町池新田1516-3番地			
				地 目
所有者	浜 岡 町			
測標の種類	—————	埋設法	地上	
選点年月日	平成 14 年 7 月 4 日	選点者	不二総合コンサルタント株式会社	
埋設年月日	平成 14 年 9 月 5 日	埋標者	不二総合コンサルタント株式会社	
観測年月日	平成 14 年 11 月 27 日	観測者	不二総合コンサルタント株式会社	
自動車到達地点	浜岡総合病院から北に600m 本点横			
歩道状況	—————			
徒歩時間・距離	—————			
基準点周辺の状況	宅地、本点道路沿い			
そ の 他				
備 考	平成 14 年 9 月 5 日 新設			
	柱石長 0.000 GPS測量による。(アンテナ高 3 m)			

公共測簿第40号用紙

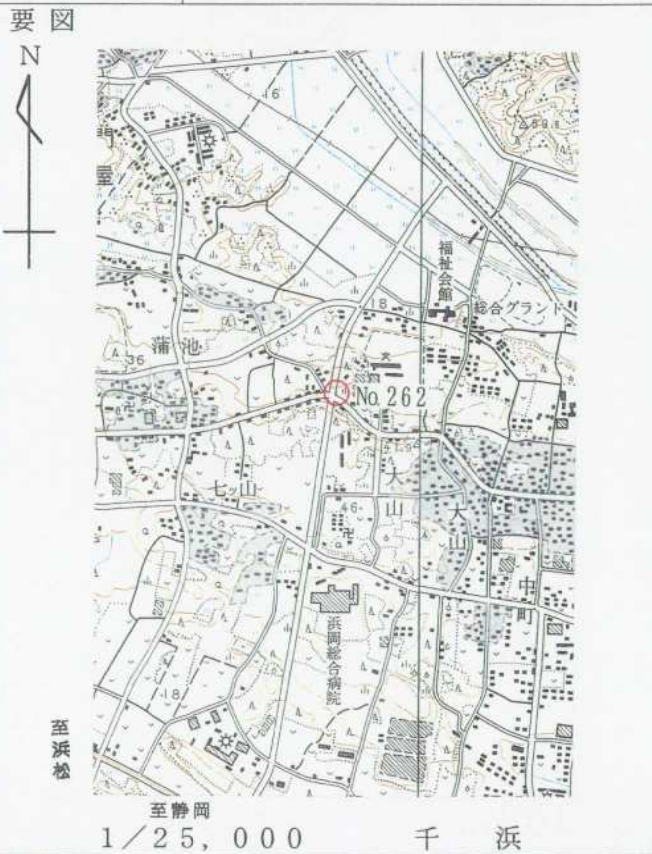

## 基準点成果表

( AREA = 8 ) .

### 3級基準点 No.262 .

					m
B	34	39	6.3655	X	-149 500.672
L	138	7	7.9383	Y	-34 935.855
N	0	13	0.14	H	25.645
				シオト高	39.545

視準点の名称	平均方向角	距離		備考		
		縮尺係数	真数			
③ No.265 .	189 16 59.4	0.999915	m 329.212			
埋標型式	地上	<del>地</del> <del>平</del>	<del>屋</del> <del>土</del>	標識番号	<del>石</del> <del>金属</del> 標	NO. 262.
GPS測量による						



No. \_\_\_\_\_

NO. 262

005 011

遠景景観



No. \_\_\_\_\_

近景景観

No. \_\_\_\_\_

E11

〈余白〉