


### 3 級 基 準 点 の 記

ふりがな 点 名	No.274	1/20万 図名	1/5万 図名	御 前 崎
		御 前 崎		
選点番号	標識番号	金属標 No.274		
所在地	静岡県小笠郡浜岡町池新田9186-205番地			
		地 目	保安林	
所有者	池新田財産区			
測標の種類	_____	埋設法	地下	
選点年月日	平成 14 年 7 月 4 日	選点者	不二総合コンサルタント株式会社	
埋設年月日	平成 14 年 9 月 4 日	埋標者	不二総合コンサルタント株式会社	
観測年月日	平成 14 年 11 月 19 日	観測者	不二総合コンサルタント株式会社	
自動車到達地点	県立砂地試験場から南に700m海岸堤防 本点横			
歩道状況	_____			
徒歩時間・距離	_____			
基準点周辺の状況	保安林			
その他				

公共測簿第40号用紙

備 考  
 平成 14 年 9 月 4 日 新設  
 柱石長 0.720m  
 GPS測量による。(アンテナ高 2m)

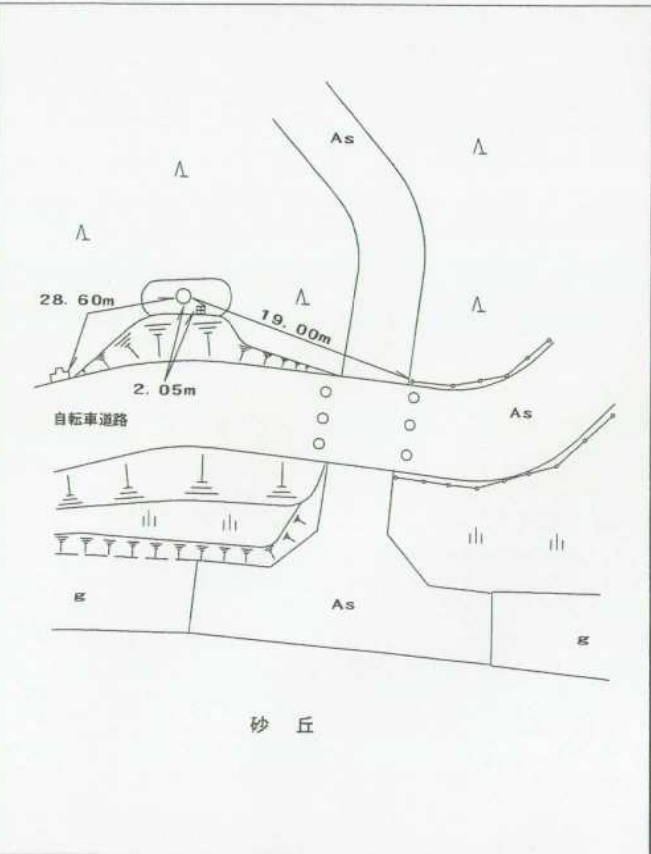

## 基準点成果表

( AREA = 8 ) .

### 3 級基準点 No.274

B	34	38	0.4009 .	X	-151 529.562 .
L	138	6	30.8231 .	Y	-35 888.791 .
N	0	13	20.88 .	H	10.843 .
				シオド高	39.458 .
				柱石長	0.720 .

視準点の名称	平均方向角	距離		備考
		縮尺係数	真数	
①No.47 .	116 34 46.2 .	0.999916 .	305.847 .	
③ No.258 .	291 26 57.7 .		340.329 .	
③ No.257 .	292 1 27.5 .		843.848 .	
③ No.256 .	353 19 55.0 .		389.515 .	
埋標型式	<del>地</del> <del>上</del> 地下 <del>層</del> <del>上</del>	標識番号	標石 金属標	NO.274
GPS測量による				





No. \_\_\_\_\_

NO. 274 275.04

遠景 景観



No. \_\_\_\_\_

近景 景観



No. \_\_\_\_\_