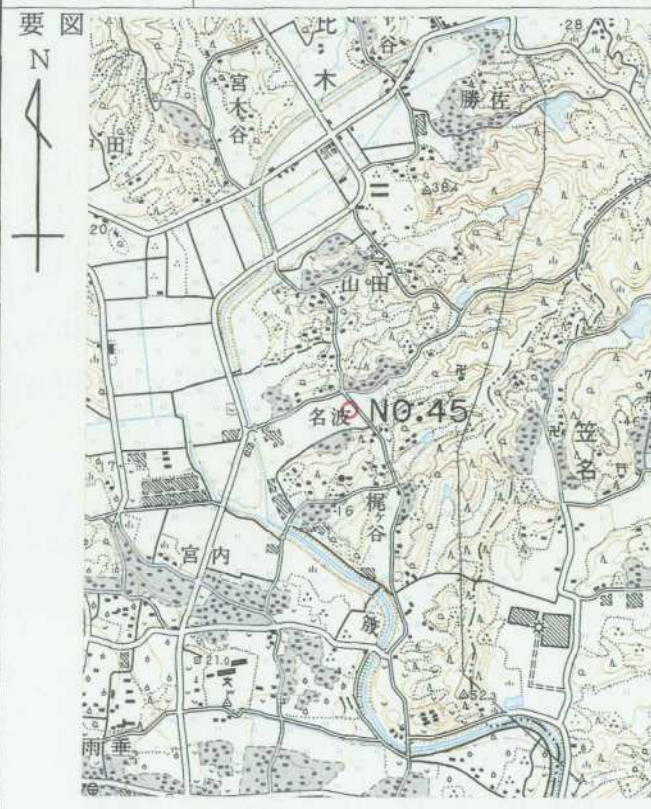
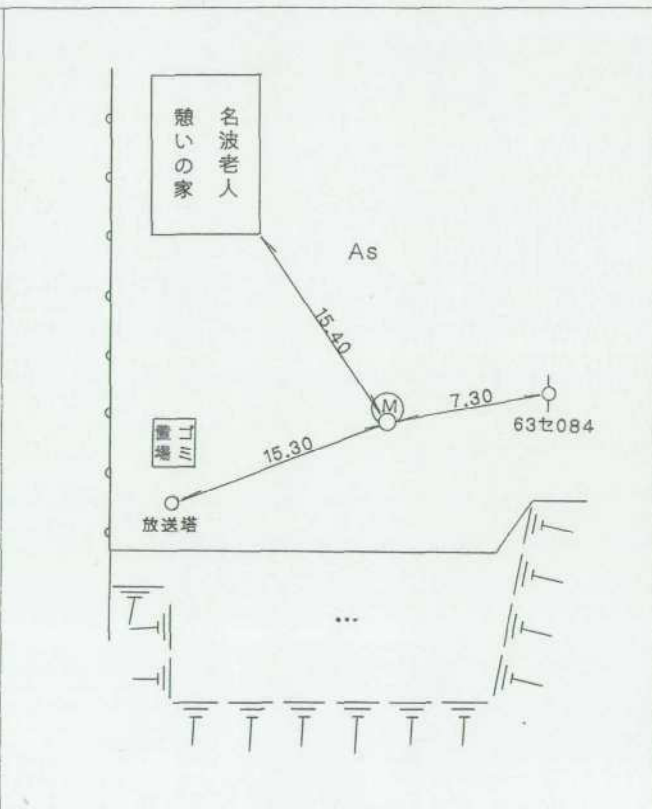


### 3 級 基 準 点 の 記

ふりがな 点 名	NO. 45	1/20万 図名	1/5万 図名	御 前 崎	公共 測簿 第40 号用 紙	
		御 前 崎				
選点番号	—————	標 識 番 号	金 属 標	—————	NO. 45	
所 在 地	静岡県小笠郡浜岡町比木5576番地1				地 目	
						宅 地
所 有 者					40	
	浜 岡 町					
測標の種類	三 脚	埋設法	地 上			
選点年月日	平成 12 年 11 月 21 日	選点者	不二総合コンサルタント株式会社			
埋設年月日	平成 13 年 1 月 29 日	埋標者	不二総合コンサルタント株式会社			
観測年月日	平成 13 年 12 月 19 日	観測者	不二総合コンサルタント株式会社			
自動車到達地点	名波老人憩いの家駐車場					
歩 道 状 況	舗 装					
徒歩時間・距離	0m					
基準点周辺の状況	駐 車 場					
そ の 他						
備 考	平成 13 年 1 月 29 日 新設					
	柱石長 $0.00$ <small>GPS測量による。</small>					
要 図						
	1/25,000 御 前 崎		平成 14 年 2 月 18 日 調製			

## 基準点成果表

(AREA 8)

3級基準点 NO.45

	° ' "				
緯度	34	38	24.2447	X	-150798.047
経度	138	9	59.8311	Y	-30559.698
真北 方向角	0	11	22.20	H	18.33
				柱石長	

視準点の名称	平均方向角	距離		備考	
		縮尺係数	真数		
		0.999912			
③ NO.42	30 47 6.2		364.763		
③ NO.48	157 26 57.8		622.878		
① NO.43	178 1 32.4		418.146		
③ NO.47	231 17 47.7		510.962		
③ NO.46	257 27 43.8		331.801		
埋標型式	地上	<del>地中</del>	<del>屋上</del>	標識番号	標一石 金属標
NO.45					

GPS測量による。

## 基準点成果表

( AREA = 8 ) .

### 3級基準点 No. 45 .

<p style="text-align: center;">. , "</p> <p>B 34 38 36.2296 .</p> <p>L 138 9 48.8071 .</p> <p>N 0 11 28.53 .</p>	<p style="text-align: center;">m</p> <p>X -150 443.806 .</p> <p>Y -30 842.845 .</p> <p>H 17.824 .</p> <p>シオト高 39.583 .</p>
--	--

視準点の名称	平均方向角	距 離		備 考		
		縮 尺 係 数	真 数			
①No. 4 3	. , "	0.999912 .	m 418.154 .			
③ No. 4 7	178 1 36.3 .		510.957 .			
③ No. 4 6	231 17 52.9 .		331.779 .			
257 27 46.5 .						
埋標型式	地 上	<del>地 下</del>	<del>暁 土</del>	標識番号	<del>標 石</del> 金属標	NO. 45
GPS測量による						



No. \_\_\_\_\_

平成12年度

浜岡比木地区

NO.45

遠景

2001年2月14日撮影



No. \_\_\_\_\_

平成12年度

近景

平成12年度  
3級基準点  
No.45

平成13年2月14日撮影

No. \_\_\_\_\_

余 白