


### 3 級 基 準 点 の 記

ふりがな 点 名	No.66	1/20万 図名	1/5万 図名	掛 川	公共 測簿 第 40 号 用紙
		静岡			
選点番号		標識番号	No.66		
所在地	静岡県小笠郡浜岡町新野4318-18番地				
			地 目	畑	
所有者	静岡県小笠郡浜岡町新野2895-1番地				
	佐藤 清				
測標の種類	三 脚	埋設法	地下		
選点年月日	平成 12 年 12 月 12 日	選点者	不二総合コンサルタント株式会社		
埋設年月日	平成 13 年 2 月 15 日	埋標者	不二総合コンサルタント株式会社		
観測年月日	平成 13 年 12 月 25 日	観測者	不二総合コンサルタント株式会社		
自動車到達地点	西原公民館から南西に800m、舟ヶ谷八幡平入口を左折50m本点横				
歩道状況	_____				
徒歩時間・距離	_____				
基準点周辺の状況	茶畑				
そ の 他					
備 考	平成 13 年 2 月 15 日 新設 柱石長 0.72 GPS測量による。(アンテナ高 2.5 m)				

要 図



1/25,000 相 良

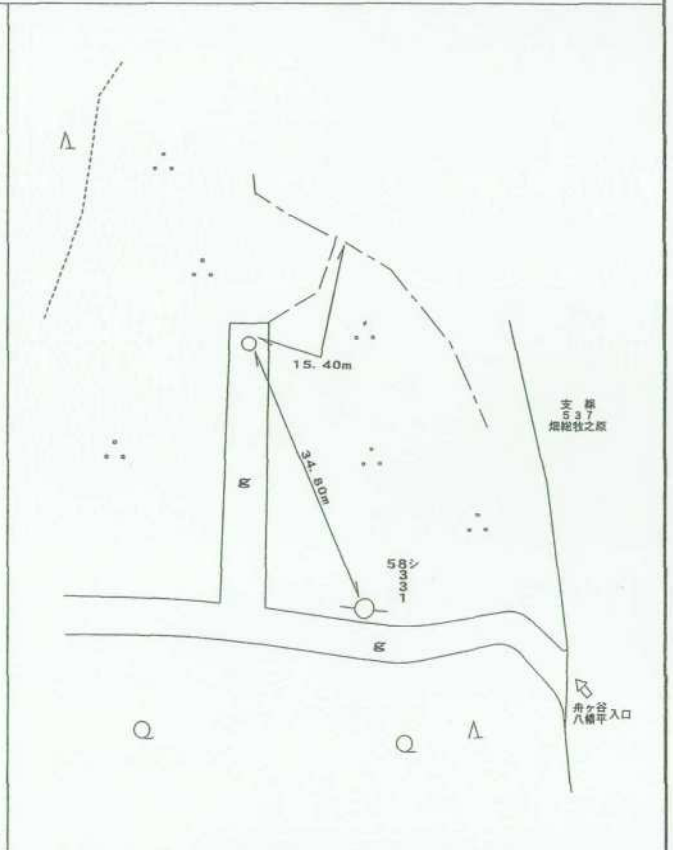

平成14年 2月 8日 調製

# 基準点成果表

( AREA = 8 )

## 3 級基準点 NO. 66

B	34	41	15.9275	X	145 499.944
L	138	8	20.3206	Y	-33 074.571
				真	m
N	0	12	19.66	H	135.50
				柱石長	0.72

視準点の名称	平均方向角	距離		備考
		縮尺係数	真数	
		0.999913	m	
③ NO. 63	62 11 53.2		304.506	
③ NO. 67	94 21 0.1		333.661	
③ NO. 71	176 21 43.7		570.838	
① NO. 2	271 57 18.6		479.343	

埋標型式	<del>地</del> <del>上</del>	地 中	<del>地</del> <del>上</del>	標識番号	金属標	NO. 66
GPS 測量による						

## 基準点成果表

( AREA = 8 )

### 3級基準点 No. 66

	m
B 34 41 27.8920	X -145 145.693
L 138 8 9.3122	Y -33 357.362
N 0 12 25.99	H 135.224
	シメ高 39.727
	柱石長 0.720


視準点の名称	平均方向角	距離		備考	
		縮尺係数	真数		
③ No. 62	308 26 27.0	0.999914	m 375.671		
埋標型式	<del>地</del> <del>上</del>	地下	<del>屋</del> <del>上</del>	標識番号	<del>石</del> <del>属</del> <del>標</del>

NO. 66

GPS測量による

No. \_\_\_\_\_

No 6 6

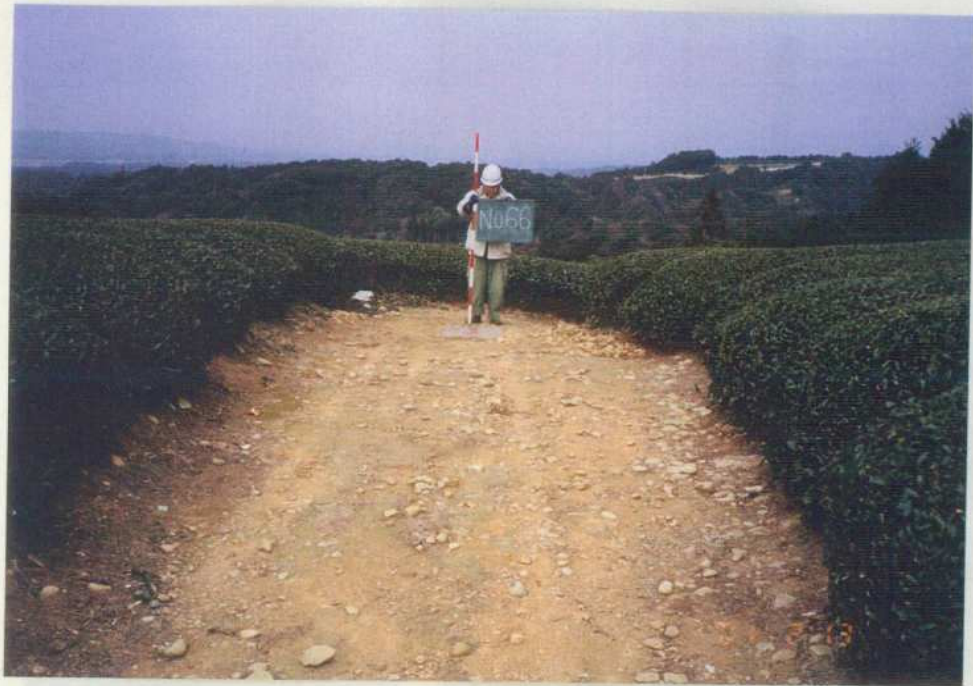

No. \_\_\_\_\_



No. \_\_\_\_\_

