



### 3 級 基 準 点 の 記

ふりがな 点 名	No.80	1/20万 図名	1/5万 図名	掛 川	公共 測 簿 第 40 号 用 紙
		静 岡			
選点番号		標識番号	No.80		
所在地	静岡県小笠郡浜岡町上朝比奈3658-1地先				簿 第
			地 目	公衆用道路	
所有者	静 岡 県				40 号
測標の種類	三 脚	埋設法	地上		用 紙
選点年月日	平成 12 年 12 月 13 日	選点者	不二総合コンサルタント株式会社		
埋設年月日	平成 13 年 2 月 20 日	埋標者	不二総合コンサルタント株式会社		
観測年月日	平成 13 年 12 月 19 日	観測者	不二総合コンサルタント株式会社		
自動車到達地点	西原公民館から県道浜岡菊川線を南へ1700m本点横				
歩道状況	_____				
徒歩時間・距離	_____				
基準点周辺の状況	茶畑				
そ の 他					
備 考	平成 13 年 2 月 20 日 新設				
	柱石長 0.000 m GPS測量による。(アンテナ高 2 m)				

要 図

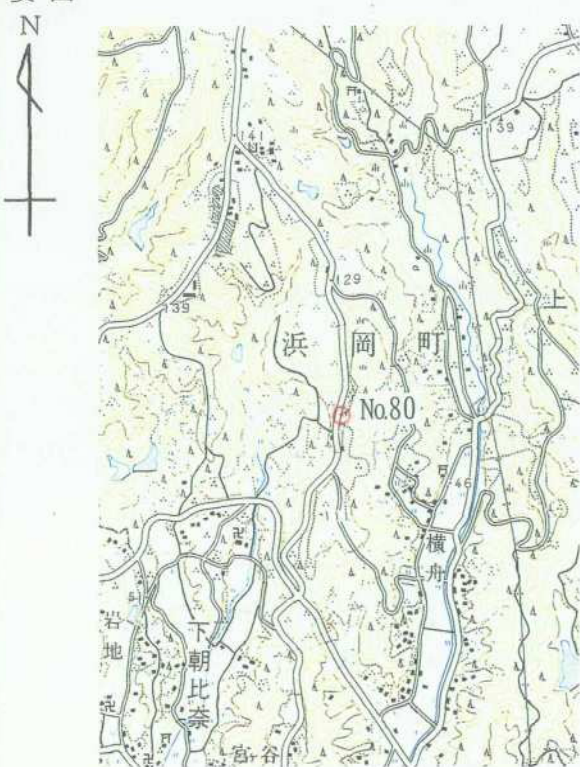

1/25,000 相 良

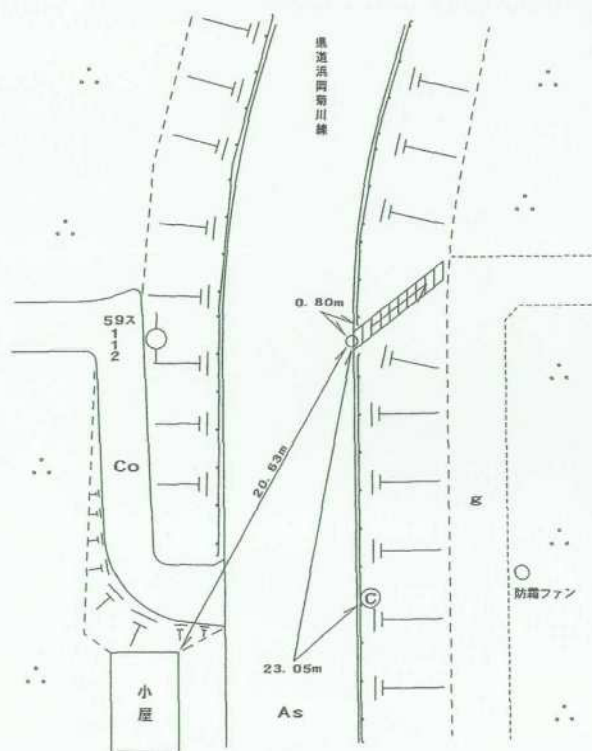

平成14年 2月 8日 調製

## 基準点成果表

( AREA = 8 )

### 3 級基準点 NO. 80

B 34 40 35.7482 L 138 8 53.3193  N 0 12 0.68	<sup>m</sup> X -146 740.803 Y -32 239.133  H 98.18
---	--

視準点の名称	平均方向角	距 離		備 考
		縮 尺 係 数	真 数	
③ NO. 83	95 17 54.0	0.999913	<sup>m</sup> 438.275	
③ NO. 86	186 12 16.5		282.972	
① NO. 8	348 18 52.2		239.451	

埋標型式	地 上	<del>地 中</del>	<del>屋 上</del>	標識番号	金属標	NO. 80
------	-----	----------------	----------------	------	-----	--------

GPS 測量による

## 基準点成果表

( AREA = 8 )

### 3級基準点 No. 80

					m
B	34	40	47.7189	X	-146 386.518
L	138	8	42.3070	Y	-32 521.995
N	0	12	7.00	H	97.860
				シオ付高	39.694

視準点の名称	平均方向角	距離		備考
		縮尺係数	真数	
③ No. 87	130 58 10.3	0.999913	m 485.985	
③ No. 86	186 12 21.2		282.970	
③ No. 85	241 1 39.4		415.535	
① No. 8	348 19 9.8		239.439	

埋標型式	地上	<del>地下</del>	<del>屋上</del>	標識番号	<del>石</del> 金属標	NO. 80
------	----	---------------	---------------	------	---------------------	--------

GPS測量による



No. \_\_\_\_\_

No 8 0



No. \_\_\_\_\_



No. \_\_\_\_\_

<余 白>

◀ E-L