



### 3 級 基 準 点 の 記

ふりがな 点 名	No.81	1/20万 図名	1/5万 図名	掛 川	公共 測 簿 第 40 号 用 紙
		静 岡			
選点番号		標識番号	No.81		
所 在 地	静岡県小笠郡浜岡町新野2006-8番地				
	静岡県小笠郡浜岡町新野2190-2番地				地 目 畑
所 有 者	静岡県小笠郡浜岡町新野2185番地 松下 栄				
	静岡県小笠郡浜岡町新野983番地の1 山下 均				
測標の種類	三 脚	埋設法	地下		
選点年月日	平成 12 年 12 月 12 日	選点者	不二総合コンサルタント株式会社		
埋設年月日	平成 13 年 2 月 8 日	埋標者	不二総合コンサルタント株式会社		
観測年月日	平成 13 年 12 月 27 日	観測者	不二総合コンサルタント株式会社		
自動車到達地点	新野丸上製茶農協から南西に450m 本点横				
歩 道 状 況	_____				
徒歩時間・距離	_____				
基準点周辺の状況	茶畑				
そ の 他					
備 考	平成 13 年 2 月 8 日 新設				
	柱石長 0.72 <sup>m</sup>				
	GPS測量による。(アンテナ高 3 m)				

要 図

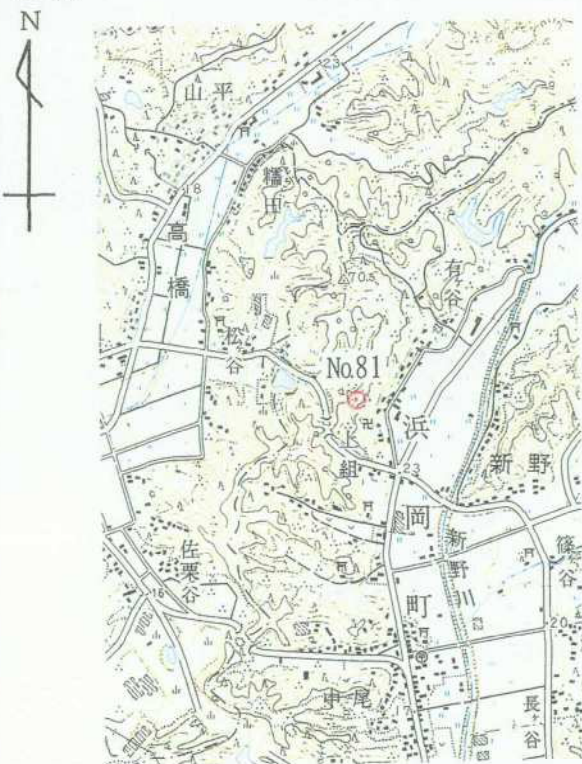

1/25,000 下平川

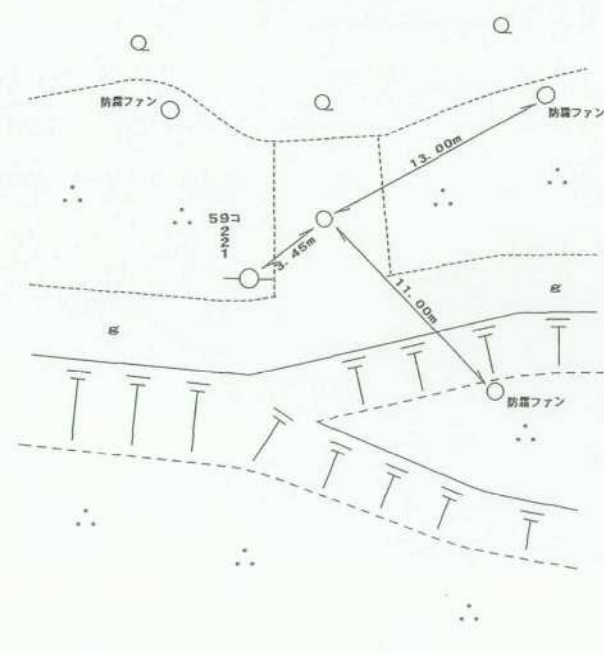

## 基準点成果表

( AREA 8 )

### 3 級基準点 NO. 81

B 34 40 39.1003	X -146 627.158 <sup>m</sup>
L 138 7 1.6171	Y -35 081.762
 N 0 13 4.25	 H 58.91
	柱石長 0.72

視準点の名称	平均方向角	距 離		備 考
		縮 尺 係 数	真 数	
③ NO. 78	28 10 34.7	0.999915	253.734 <sup>m</sup>	
① NO. 5	63 52 23.2		653.697	
③ NO. 90	184 39 19.6		453.320	

埋標型式	<del>地</del> — <del>上</del>	地 中	<del>屋</del> — <del>上</del>	標識番号	金属標	NO. 81
GPS測量による						

## 基準点成果表

( AREA = 8 ) .

### 3級基準点 No. 8 1 .

	. . . "		m		
B	34 40	51.0658	X	-146 272.935	
L	138 6	50.6154	Y	-35 364.577	
N	0 13	10.57	H	58.638	
			ジオイド高	39.653	
			柱石長	0.720	

視準点の名称	平均方向角	距離		備考	
		縮尺係数	真数		
③ No. 7 8	. . . " 28 10 25.3	0.999915	m 253.732		
埋標型式	<del>地</del> <del>上</del>	地下	<del>地</del> <del>上</del>	標識番号	NO. 81
GPS測量による					

標石  
金属標



No. \_\_\_\_\_

No 8 1



No. \_\_\_\_\_



No. \_\_\_\_\_