


3 級 基 準 点 の 記


ふりがな 点 名	No.100	1/20万 図名 静 岡	1/5万 図名	掛 川	公共 測 簿 第 40 号 用 紙
選点番号		標識番号	No.100		
所在地	静岡県小笠郡浜岡町下朝比奈1093-1番地			地 目	用悪水路
所有者	浜 岡 町				
測標の種類	三 脚	埋設法	地下		
選点年月日	平成 12 年 12 月 13 日	選点者	不二総合コンサルタント株式会社		
埋設年月日	平成 13 年 2 月 19 日	埋標者	不二総合コンサルタント株式会社		
観測年月日	平成 13 年 12 月 21 日	観測者	不二総合コンサルタント株式会社		
自動車到達地点	町立浜岡北小学校から東へ500m本点横				
歩 道 状 況	_____				
徒歩時間・距離	_____				
基準点周辺の状況	田				
そ の 他					
備 考	平成 13 年 2 月 19 日 新設				
	柱石長 0.72m GPS測量による。(アンテナ高 2m)				

要 図

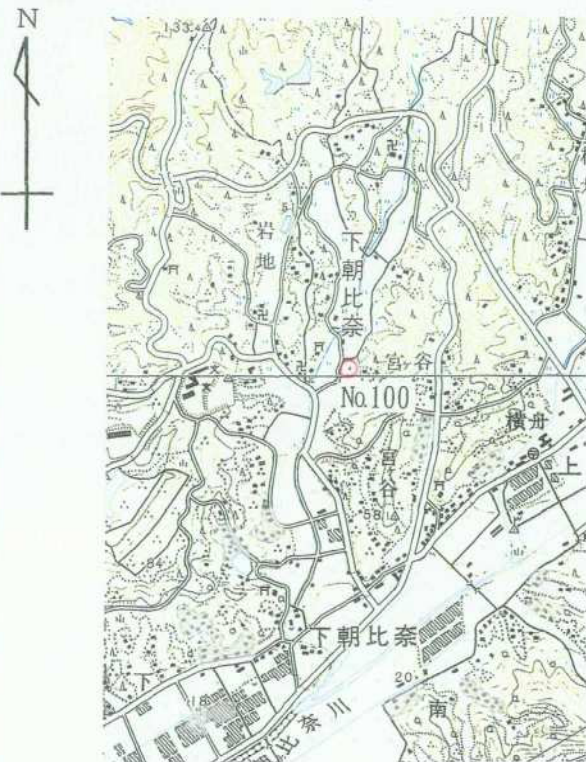

1/25,000

相 良

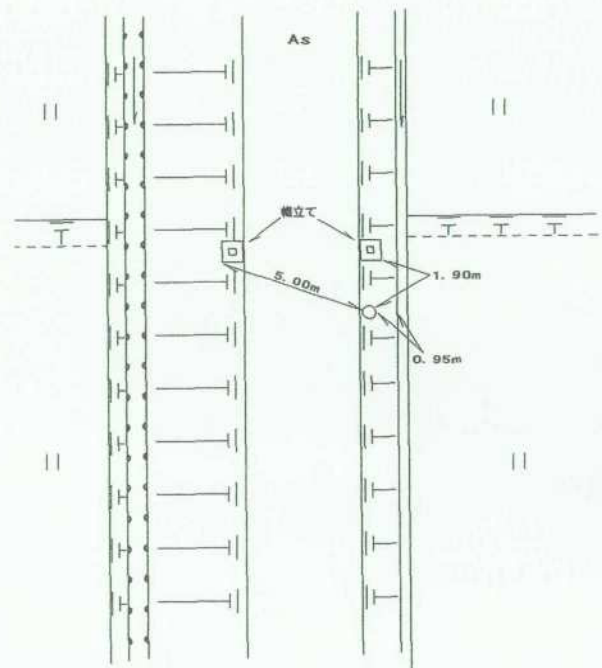

平成14年 2月 8日 調製

基準点成果表

(AREA = 8)

3 級基準点 NO. 100

B 34 39 59.7914	X ^m -147 846.891
L 138 8 34.2402	Y -32 728.660
 N 0 12 11.35	 H 28.54
	柱石長 0.72

視準点の名称	平均方向角	距 離		備 考
		縮 尺 係 数	真 数	
③ NO. 97	19 33 10.6	0.999913	^m 304.435	
③ NO. 98	74 53 54.3		336.770	
③ NO. 107	207 54 2.9		242.933	
③ NO. 99	285 4 22.2		283.587	

埋標型式	地 — 土	地 中	屋— 土	標識番号	金属標	NO. 100
------	-----------------------------	-----	-----------------	------	-----	---------

GPS 測量による

基準点成果表

(AREA = 8)

3級基準点 No.100

	m				
B 34 40	11.7652	X	-147 492.610		
L 138 8	23.2294	Y	-33 011.555		
N 0 12	17.67	H	28.250		
		シオト高	39.648		
		柱石長	0.720		

視準点の名称	平均方向角	距離		備考
		縮尺係数	真数	
③ No.97	19 33 14.5	0.999913	304.434	
③ No.98	74 53 53.2		336.765	
③ No.107	207 54 7.2		242.937	

埋標型式	地 — 上	地 下	屋 — 上	標識番号	石 — 標 金属標	NO.100
------	-----------------------------	-----	-----------------------------	------	------------------------------------	--------

GPS測量による

No. _____

No. 100



No. _____



No. _____

