


3 級 基 準 点 の 記


ふりがな 点 名	No.102	1/20万 図名	1/5万 図名	御 前 崎	公共 測 簿 第 40 号 用 紙
		御 前 崎			
選点番号		標識番号	No.102		
所在地	静岡県小笠郡浜岡町新野4725-4番地			地 目	公衆用道路
所有者	浜 岡 町				
測標の種類	三 脚	埋設法	地下		
選点年月日	平成 12 年 12 月 13 日	選点者	不二総合コンサルタント株式会社		
埋設年月日	平成 13 年 2 月 14 日	埋標者	不二総合コンサルタント株式会社		
観測年月日	平成 13 年 12 月 26 日	観測者	不二総合コンサルタント株式会社		
自動車到達地点	射矢ヶ谷池から南西へ350m 本点横				
歩道状況	_____				
徒歩時間・距離	_____				
基準点周辺の状況	東南側は水田、西側は茶畑				
そ の 他					
備 考	平成 13 年 2 月 14 日 新設				
	柱石長 0.72m GPS測量による。(アンテナ高 4.5m)				

要 図

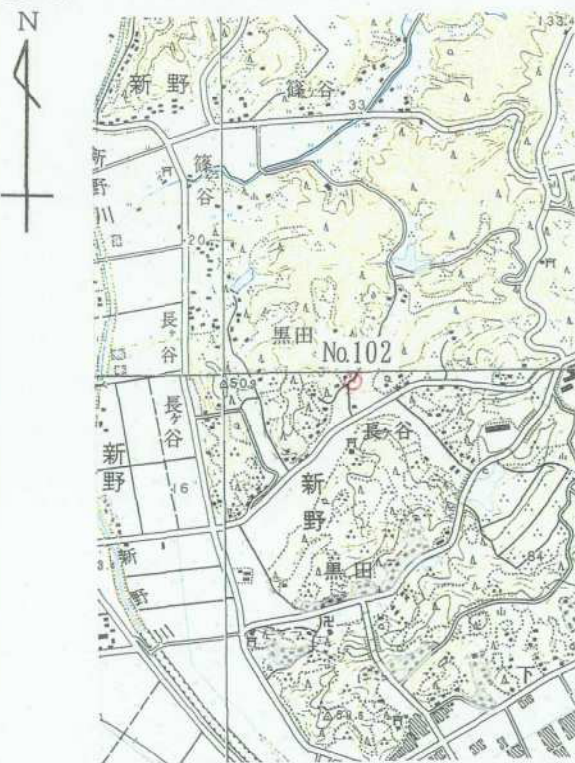

1/25,000

御 前 崎

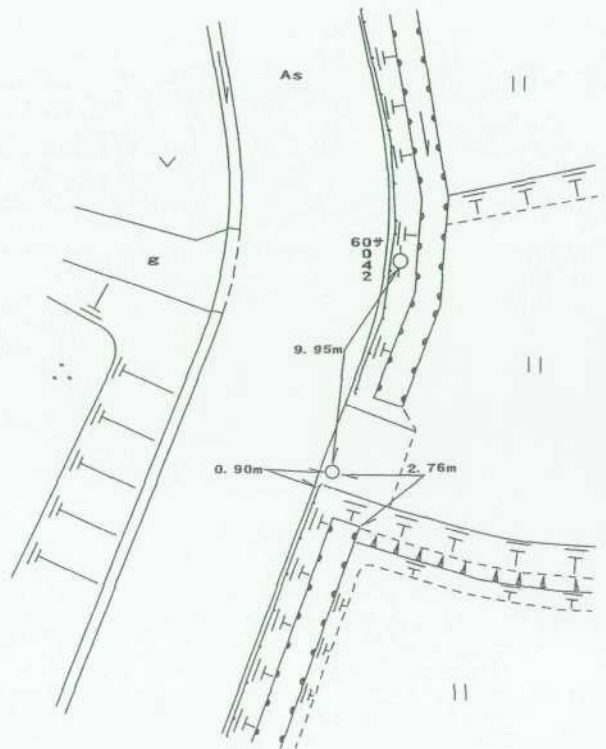

平成14年 2月 8日 調製

基準点成果表

(AREA : 8)

3 級基準点 NO. 102

B	34	39	59.4834	X	-147 852.073
L	138	7	47.4019	Y	-33 920.956
				m	
N	0	12	37.99	H	25.53
				柱石長	0.72

視準点の名称	平均方向角	距離		備考
		縮尺係数	真数	
		0.999914	m	
③ NO. 95	27 12 26.1		386.683	
① NO. 16	71 47 32.7		633.423	
IV新野	267 23 48.4		443.183	
埋標型式	地 上 地 中 地 上	標識番号	金属標	NO. 102

GPS 測量による

基準点成果表

(AREA = 8)

3級基準点 No.102

	" , "				m
B	34 40	11.4554	X	-147 497.818	
L	138 7	36.3952	Y	-34 203.842	
N	0 12	44.31	H	25.199	
			シボ高	39.628	
			柱石長	0.720	

視準点の名称	平均方向角	距離		備考
		縮尺係数	真数	
③ No.95	27 12 28.0	0.999914	386.686	
③ No.109	132 46 8.0		505.031	
埋標型式	地 上	地 下	屋 上	標識番号
				標石 金属標
NO.102				
GPS測量による				

No. _____

No. 102



No. _____



No. _____

