


3 級 基 準 点 の 記


ふりがな 点 名	No.104	1/20万 図名	1/5万 図名	御 前 崎	公共 測 簿 第 40 号 用 紙
		御 前 崎			
選点番号		標識番号	No.104		
所在地	静岡県小笠郡浜岡町新野1343-5番地			地 目	山林
	静岡県駿東郡清水町長沢1157番地				
所有者	静岡県駿東郡清水町長沢1157番地				
	(株)木村鋳造所				
測標の種類	三 脚	埋設法	地下		
選点年月日	平成 12 年 12 月 12 日	選点者	不二総合コンサルタント株式会社		
埋設年月日	平成 13 年 2 月 13 日	埋標者	不二総合コンサルタント株式会社		
観測年月日	平成 13 年 12 月 28 日	観測者	不二総合コンサルタント株式会社		
自動車到達地点	国際開洋高校の野球グラウンド横				
歩道状況	原野				
徒歩時間・距離	100m				
基準点周辺の状況	西側国際開洋高校グラウンド、東側砂利集積場				
そ の 他					
備 考	平成 13 年 2 月 13 日 新設				
	柱石長 0.72m				
	GPS測量による。(アンテナ高 2m)				

要 図

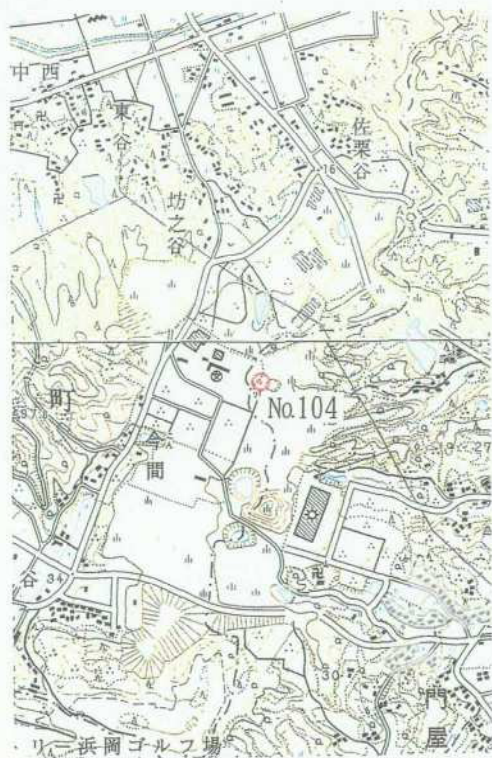

1/25,000

千 浜

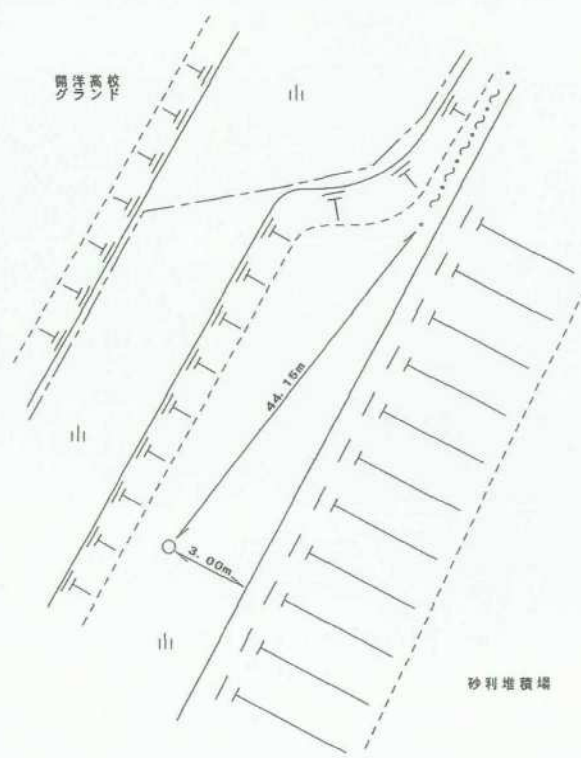

平成14年 2月 8日 調製

基準点成果表

(AREA - 8)

3 級基準点 NO. 104

° ' " B 34 39 56.2911 L 138 6 26.1502 N 0 13 24.19	m X 147 942.592 Y -35 989.594 II 53.27 柱石長 0.72
---	---

視準点の名称	平均方向角	距 離		備 考
		縮 尺 係 数	真 数	
		0.999916		
① NO. 17	80 11 4.0		624.383	
③ NO. 112	151 33 26.7		294.393	
II 河東村	261 33 55.4		819.745	

埋標型式	地 上	地 中	屋 上	標識番号	金属標	NO. 104
------	---------------------------	-----	---------------------------	------	-----	---------

GPS測量による

基準点成果表

(AREA = 8)

3級基準点 No.104

	. . .				m
B	34 40	8.2614	X	-147 588.334	
L	138 6	15.1512	Y	-36 272.451	
N	0 13	30.51	H	52.931	
			ソリ高	39.587	
			柱石長	0.720	

視準点の名称	平均方向角	距離		備考	
		縮尺係数	真数		
③ No.112	. . . 151 33 27.2	0.999916	m 294.392		
埋標型式	地 上	地下	量 上	標識番号	標石 金属標

NO.104

GPS測量による

No. _____

No. 104



No. _____



No. _____

