


3 級 基 準 点 の 記


ふりがな 点 名	No.107	1/20万 図名	1/5万 図名	御 前 崎	公共 測 簿 第 40 号 用 紙
		御 前 崎			
選点番号		標識番号	No.107		
所在地	静岡県小笠郡浜岡町下朝比奈1052-1番地				簿 第 40 号 用 紙
			地 目	用悪水路	
所有者	浜 岡 町				簿 第 40 号 用 紙
測標の種類	三 脚	埋設法	地上		用 紙
選点年月日	平成 12 年 12 月 13 日	選点者	不二総合コンサルタント株式会社		
埋設年月日	平成 13 年 2 月 16 日	埋標者	不二総合コンサルタント株式会社		
観測年月日	平成 13 年 12 月 21 日	観測者	不二総合コンサルタント株式会社		
自動車到達地点	宮ヶ谷集会所から北へ600m 本点横				
歩道状況	_____				
徒歩時間・距離	_____				
基準点周辺の状況	田				
そ の 他					
備 考	平成 13 年 2 月 16 日 新設				
	柱石長 0.000 GPS測量による。(アンテナ高 2 m)				

要 図

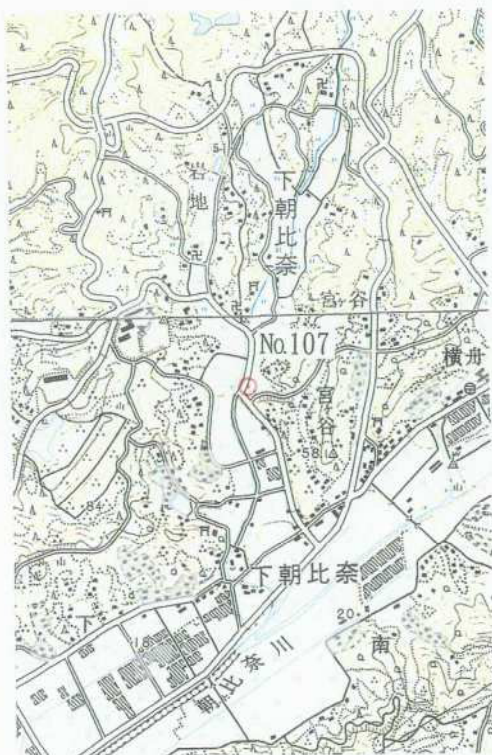

1/25,000

御 前 崎

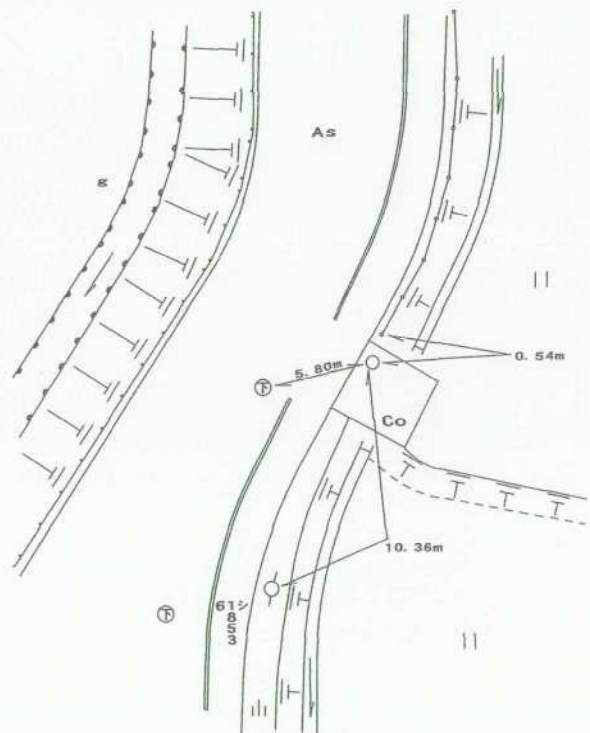

平成14年 2月 8日 調製

基準点成果表

(AREA = 8)

3級基準点 NO.107

B	34	39	52.8104			
L	138	8	29.8047	X	148	061.566
				Y	32	842.329
N	0	12	13.83	H		24.18

視準点の名称	平均方向角	距 離		備 考		
		縮 尺 係 数	真 数			
③ NO.100	27 54 2.9	0.999913	242.933			
③ NO.116	159 54 21.9		503.625			
③ NO.108	255 32 45.2		372.634			
埋標型式	地 上	地 中	屋 上	標識番号	金属標	NO.107

GPS測量による

基準点成果表

(AREA = 8)

3級基準点 No. 107

	m
B 34 40 4.7849	X -147 707.287
L 138 8 18.7943	Y -33 125.231
N 0 12 20.16	H 23.916
	シボ高 39.638

視準点の名称	平均方向角	距離	備考				
		縮尺係数 0.999914					
③ No.100	27 54 7.2	真数 m 242.937					
埋標型式	地 上	地 下	屋 上	標識番号	石 標	金 属標	NO.107

GPS測量による




No. _____

No 107



No. _____

 

No. _____