


3 級 基 準 点 の 記

ふりがな 点 名	No.120	1/20万 図名 御 前 崎	1/5万 図名 御 前 崎	御 前 崎	公 共 測 簿 第 40 号 用 紙	
選点番号		標識番号	No.120			
所在地	静岡県小笠郡浜岡町下朝比奈3364-2番地			地 目		用悪水路
所有者	浜 岡 町					
測標の種類	三 脚	埋設法	地上			
選点年月日	平成 12 年 12 月 13 日	選点者	不二総合コンサルタント株式会社			
埋設年月日	平成 13 年 2 月 16 日	埋標者	不二総合コンサルタント株式会社			
観測年月日	平成 13 年 12 月 20 日	観測者	不二総合コンサルタント株式会社			
自動車到達地点	重郎橋から南西に550m 本点横					
歩道状況	_____					
徒歩時間・距離	_____					
基準点周辺の状況	田					
そ の 他						
備 考	平成 13 年 2 月 16 日 新設 柱石長 0.000 GPS測量による。(アンテナ高 2 m)					

要 図



1/25,000 御 前 崎

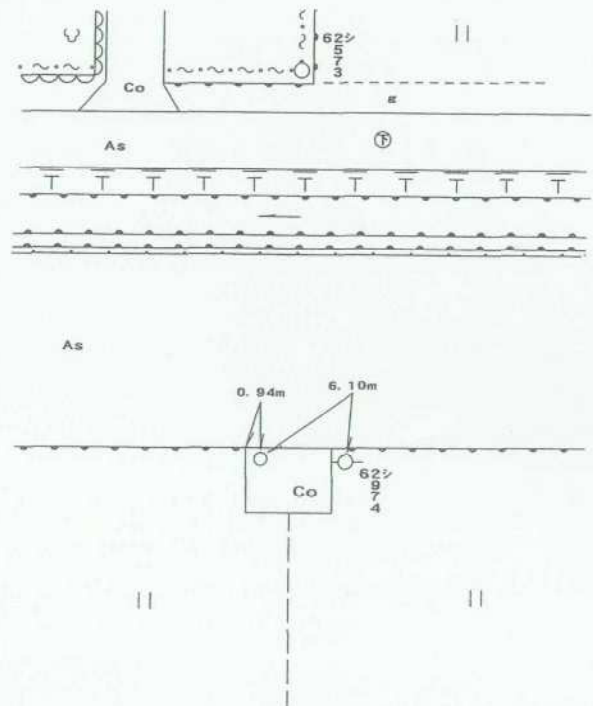

基準点成果表

(AREA = 8)

3 級基準点 NO. 120

	° ' "				m
B	34	39	23.6312	X	-148 961.298
L	138	8	38.1207	Y	32 633.821
N	0	12	8.95	H	16.37

視準点の名称	平均方向角	距 離		備 考		
		縮 尺 係 数	真 数			
③ NO. 119	25 49 25.6	0.999913	284.390			
① NO. 27	128 38 11.8		370.593			
埋標型式	地 上	地 中	屋 上	標識番号	金属標	NO. 120

GPS測量による

基準点成果表

(AREA = 8)

3級基準点 No.120

<p style="text-align: center;">. , "</p> <p>B 34 39 35.6096</p> <p>L 138 8 27.1079</p> <p>N 0 12 15.28</p>	<p style="text-align: center;">m</p> <p>X -148 607.001</p> <p>Y -32 916.793</p> <p>H 16.073</p> <p>ダブ高 39.611</p>
--	---

視準点の名称	平均方向角	距離	備考			
		縮尺係数 0.999913				
①No.27	. , " 128 38 18.2	真数 m 370.576				
埋標型式	地上	地干	屋上	標識番号	石 金属標	NO.120

GPS測量による

No. _____

No. 120



No. _____



No. _____

