

3 級 基 準 点 の 記


ふりがな 点 名	No.121	1/20万 図名 静 岡	1/5万 図名	掛 川	公共 測 簿 第 40 号 用 紙
選点番号		標識番号	No.121		
所在地	静岡県小笠郡浜岡町上朝比奈1850-1地先				地 目 公衆用道路
所有者	静 岡 県				
測標の種類	三 脚	埋設法	地上		
選点年月日	平成 12 年 12 月 19 日	選点者	不二総合コンサルタント株式会社		
埋設年月日	平成 13 年 3 月 5 日	埋標者	不二総合コンサルタント株式会社		
観測年月日	平成 14 年 1 月 9 日	観測者	不二総合コンサルタント株式会社		
自動車到達地点	新野原公民館から相良大須賀線を南東に300m本点横				
歩道状況	—————				
徒歩時間・距離	—————				
基準点周辺の状況	茶畑				
そ の 他					
備 考	平成 13 年 3 月 5 日 新設 柱石長 0.000 GPS測量による。(アンテナ高 3m)				

要 図



1/25,000

相 良

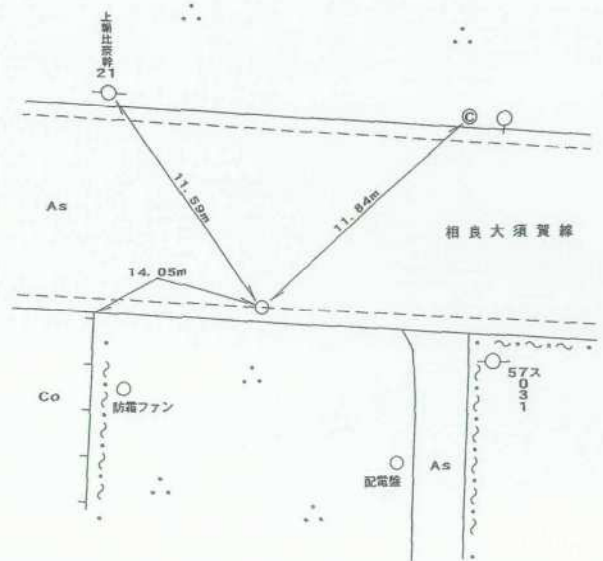

平成14年 2月 8日 調製

基準点成果表

(AREA = 8)

3 級基準点 NO. 121

B	34	41	36.8338			
L	138	9	0.0584	X	-144	859.411
				Y	-32	061.070
N	0	11	57.15	H	144.	86

視準点の名称	平均方向角	距 離		備 考
		縮 尺 係 数	真 数	
③ NO. 122	117 16 5.0	0.999913	414.383	
③ NO. 60	205 25 54.3		374.158	
① NO. 1	257 15 2.4		330.634	

埋標型式	地 上	地 中	屋 上	標識番号	金属標	NO. 121
------	-----	----------------	----------------	------	-----	---------

GPS 測量による

基準点成果表

(AREA = 8)

3級基準点 No.121

					m
B	34	41	48.7983	X	-144 505.120
L	138	8	49.0451	Y	-32 343.885
N	0	12	3.48	H	144.565
				シオ付高	39.764

視準点の名称	平均方向角	距離		備考	
		縮尺係数	真数		
③ No.122	117 15 48.2	0.999913	414.339		
埋標型式	地上	地下	屋上	標識番号	標石 金属標
GPS測量による					
NO.121					



No. _____

No. 1 2 1



No. _____

No. _____

E-L

<余白>