


3 級 基 準 点 の 記


ふりがな 点 名	No.127	1/20万 図名	1/5万 図名	掛 川	公共 測 簿 第 40 号 用 紙
		静岡			
選点番号		標識番号	No.127		
所在地	静岡県小笠郡浜岡町上朝比奈502-1地先				簿 第 40 号 用 紙
			地 目	公衆用道路	
所有者	静岡県				40 号 用 紙
測標の種類	三脚	埋設法	地上		用 紙
選点年月日	平成 12 年 12 月 19 日	選点者	不二総合コンサルタント株式会社		
埋設年月日	平成 13 年 3 月 6 日	埋標者	不二総合コンサルタント株式会社		
観測年月日	平成 14 年 1 月 12 日	観測者	不二総合コンサルタント株式会社		
自動車到達地点	中原公民館から北西に150m本点横				
歩道状況	_____				
徒歩時間・距離	_____				
基準点周辺の状況	茶畑				
そ の 他					
備 考	平成 13 年 3 月 6 日 新設				
	柱石長 0.000 m GPS測量による。(アンテナ高 3 m)				

要 図

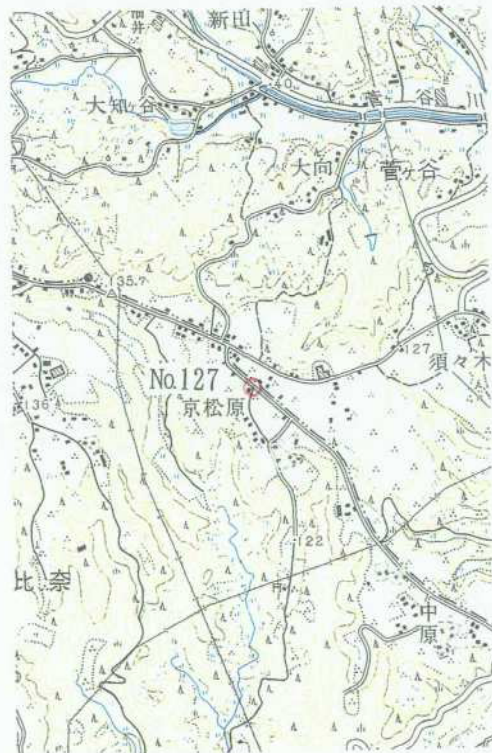

1/25,000

相 良

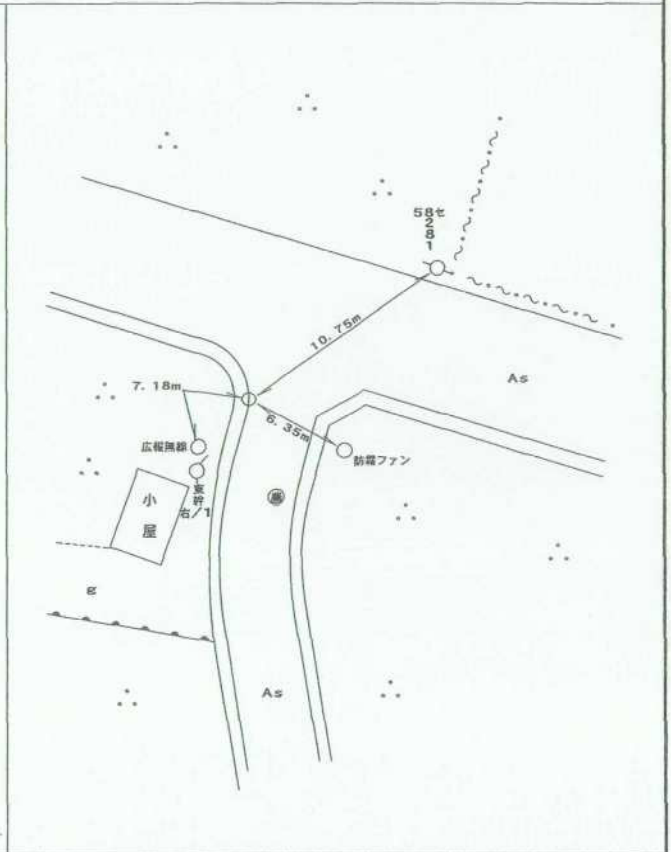

平成14年 2月 8日 調製

基準点成果表

(AREA - 8)

3 級基準点 NO.127

B 34 41 10.3329 L 138 10 1.7604 N 0 11 21.90	^m X -145 681.203 Y -30 493.665 H 130.26
--	---

視準点の名称	平均方向角	距 離		備 考		
		縮 尺 係 数	真 数			
③ NO.131	130 38 38.7	0.999911	^m 339.322			
③ NO.129	233 42 31.1		258.275			
Ⅲ菅ヶ谷村	304 50 46.0		554.702			
埋標型式	地 上	地 中	屋 上	標識番号	金属標	NO.127

GPS測量による

基準点成果表

(AREA = 8)

3級基準点 No.127

	m
B 34 41 22.3057	X -145 326.795
L 138 9 50.7395	Y -30 776.572
N 0 11 28.23	H 129.883
	シオト高 39.744

視準点の名称	平均方向角	距離		備考		
		縮尺係数	真数			
③ No.131	130 38 42.6	0.999912	m 339.315			
埋標型式	地上	地下	土	標識番号	石 金属標	NO.127

GPS測量による



No. _____

No. 1 2 7



No. _____

No. _____

ERL

<余白>