


3 級 基 準 点 の 記


ふりがな 点 名	No.128	1/20万 図名	1/5万 図名	掛 川	公共 測 簿 第 40 号 用 紙
		静岡			
選点番号		標識番号	No.128		
所在地	静岡県小笠郡浜岡町上朝比奈2001-3番地			地 目	公衆用道路
所有者	浜 岡 町				
測標の種類	三 脚	埋設法	地上		
選点年月日	平成 12 年 12 月 19 日	選点者	不二総合コンサルタント株式会社		
埋設年月日	平成 13 年 3 月 5 日	埋標者	不二総合コンサルタント株式会社		
観測年月日	平成 14 年 1 月 9 日	観測者	不二総合コンサルタント株式会社		
自動車到達地点	朝比奈原公民館から南西に400m本点横				
歩道状況	_____				
徒歩時間・距離	_____				
基準点周辺の状況	茶畑				
そ の 他					
備 考	平成 13 年 3 月 5 日 新設				
	柱石長 0.000m GPS測量による。(アンテナ高 3m)				

要 図

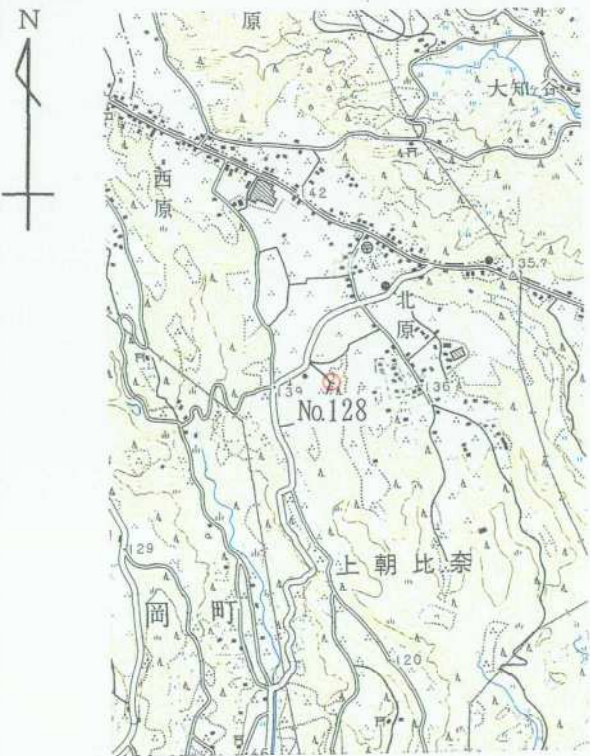

1/25,000

相 良

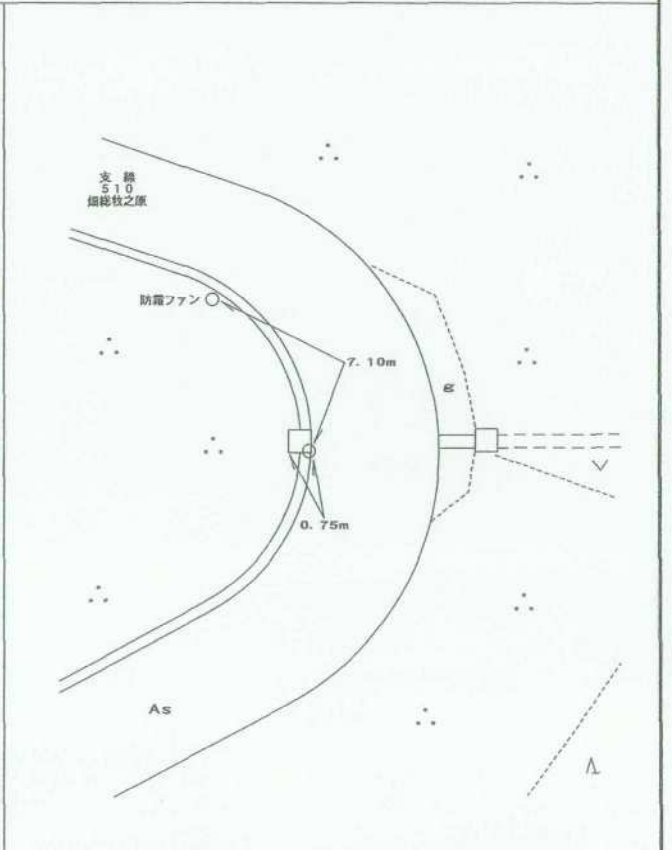

平成14年 2月 8日 調製

基準点成果表

(AREA 8)

3級基準点 NO.128

	° ' "				m
B	34	41	9.6369	X	-145 699.053
L	138	9	19.7705	Y	-31 562.331
N	0	11	45.79	H	137.86

視準点の名称	平均方向角	距離		備考
		縮尺係数	真数	
③ NO.126	° ' "	0.999912	313.137	
① NO.7	72 21 38.1		574.069	
① NO.4	176 56 4.4		270.065	
	245 39 43.8			

埋標型式	地上	地中	土	標識番号	金属標	NO.128
GPS測量による						

基準点成果表

(AREA = 8)

3級基準点 No.128

	. , "				m
B	34 41	21.6072	X	-145 344.690	
L	138 9	8.7548	Y	-31 845.193	
N	0 11	52.12	H	137.502	
			シオ付高	39.739	

視準点の名称	平均方向角	距離		備考
		縮尺係数	真数	
③ No.125	27 2 33.0	0.999912	273.293	
③ No.64	291 21 11.1		554.155	
③ No.124	323 3 12.3		383.841	

埋標型式	地上	地干	土	標識番号	石 金属標	NO.128
GPS測量による						

No. _____

No. 1 2 8



No. _____



No. _____

<余 白>

E-L