


3 級 基 準 点 の 記


ふりがな 点 名	No.133	1/20万 図名	1/5万 図名	掛 川	公共 測 簿 第
		静 岡			
選点番号		標識番号	No.133		40 号 用 紙
所在地	静岡県小笠郡浜岡町上朝比奈451-11地先			地 目	公衆用道路
所有者	静 岡 県				
測標の種類	三 脚	埋設法	地上		
選点年月日	平成 12 年 12 月 19 日	選点者	不二総合コンサルタント株式会社		
埋設年月日	平成 13 年 3 月 6 日	埋標者	不二総合コンサルタント株式会社		
観測年月日	平成 14 年 1 月 12 日	観測者	不二総合コンサルタント株式会社		
自動車到達地点	中原公民館から南東に500m本点横				
歩道状況	—————				
徒歩時間・距離	—————				
基準点周辺の状況	茶畑				
そ の 他					
備 考	平成 13 年 3 月 6 日 新設				
	柱石長 0.000 GPS測量による。(アンテナ高 3m)				

要 図

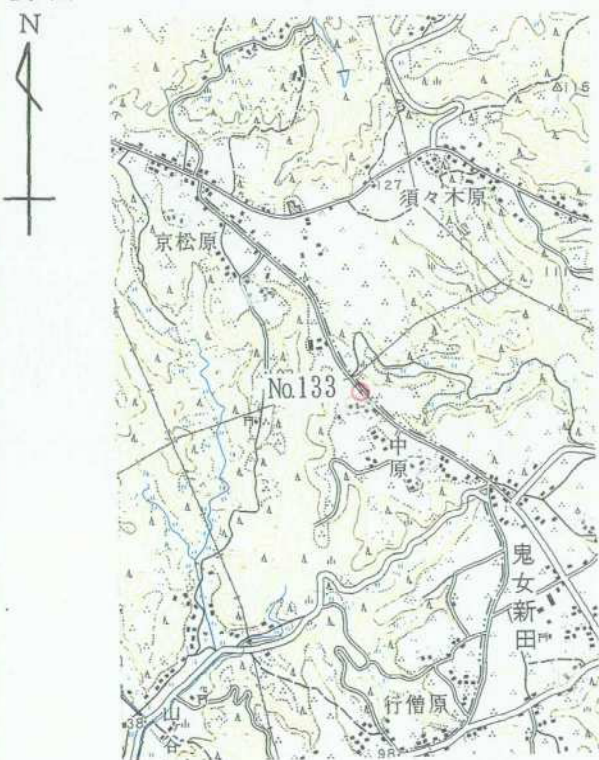

1/25,000

相 良

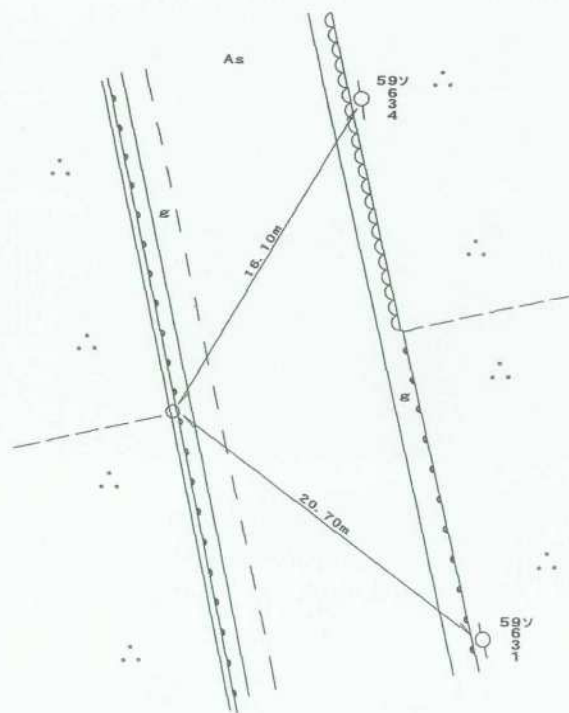

平成14年 2月 8日 調製

基準点成果表

(AREA = 8)

3 級基準点 NO.133

	° ' "				m
B	34	40	51.4797	X	-146 263.504
L	138	10	19.1476	Y	30 053.074
N	0	11	11.92	H	120.87

視準点の名称	平均方向角	距離		備 考
		縮 尺 係 数	真 数	
③ NO.136	191 1 12.1	0.999911	253.657	
①NO.6	270 29 1.2		316.993	
③ NO.131	333 7 9.0		405.105	

埋標型式	地 上	地 中	屋 上	標識番号	金属標	NO.133
GPS測量による						

基準点成果表

(AREA = 8)

3級基準点 No.133

B	34	41	3.4549	X	-145 909.096
L	138	10	8.1253	Y	-30 335.999
N	0	11	18.25	H	120.466
				ジオイド高	39.728

視準点の名称	平均方向角	距離		備考	
		縮尺係数	真数		
		0.999911			
③ No.136	191 1 18.1		253.652		
③ No.131	333 7 12.4		405.100		
埋標型式	地上	地中	屋上	標識番号	石 金属標

NO.133

GPS測量による



No. _____

No. 1 3 3

No. _____



No. _____



〈余白〉