

### 3 級 基 準 点 の 記


ふりがな 点 名	No.135	1/20万 図名	1/5万 図名	掛 川	公 共 測 簿 第 40 号 用 紙
		静 岡			
選点番号		標識番号	No.135		
所 在 地	静岡県小笠郡浜岡町上朝比奈1517-2番地の一部				地 目 公衆用道路
所 有 者	浜 岡 町 (未登記)				
測標の種類	三 脚	埋設法	地上		
選点年月日	平成 12 年 12 月 19 日	選点者	不二総合コンサルタント株式会社		
埋設年月日	平成 13 年 3 月 14 日	埋標者	不二総合コンサルタント株式会社		
観測年月日	平成 14 年 1 月 10 日	観測者	不二総合コンサルタント株式会社		
自動車到達地点	山ヶ谷公民館から北西に800m墓地横				
歩 道 状 況	_____				
徒歩時間・距離	_____				
基準点周辺の状況	東側山林、西側墓地				
そ の 他					
備 考	平成 13 年 3 月 14 日 新設 柱石長 0.000 GPS測量による。(アンテナ高 2.5 m)				

要 図



1/25,000

相 良

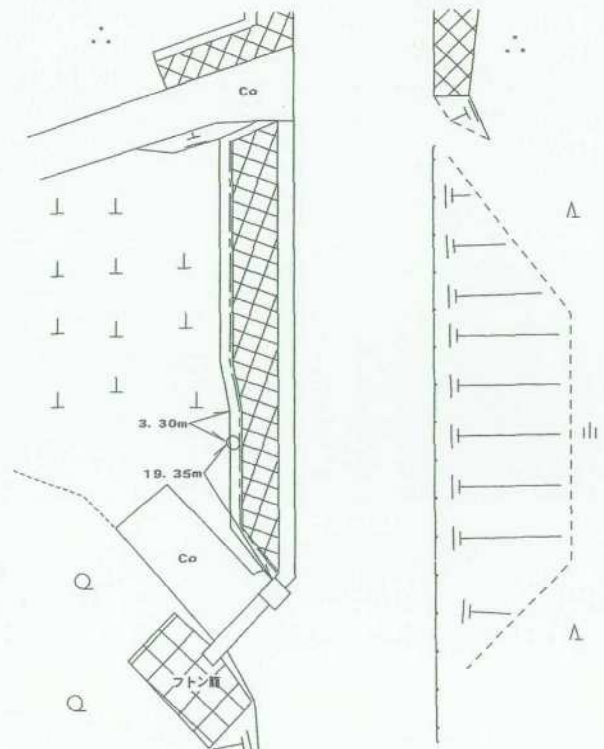

平成14年 2月 8日 調製

## 基準点成果表

( AREA = 8 )

### 3 級基準点 NO.135

<p style="text-align: center;">°   '   ''</p> <p>B 34 40 40.6077 L 138 9 46.0004</p> <p>N 0 11 30.73</p>	<p style="text-align: center;">m</p> <p>X -146 595.674 Y -30 897.805</p> <p>H 100.67</p>
--	--

視準点の名称	平均方向角	距 離		備 考		
		縮 尺 係 数	真 数			
①NO. 6	57 36 25.7	0.999912	625.092			
③ NO. 138	147 6 4.5		308.807			
③ NO. 137	264 26 44.9		429.402			
③ NO. 132	324 13 47.3		533.717			
埋標型式	地 上	<del>地 中</del>	<del>屋 上</del>	標識番号	金属標	NO. 135

GPS測量による

## 基準点成果表

( AREA = 8 )

### 3級基準点 No.135

	m				
B 34 40 52.5819		X	-146 241.306		
L 138 9 34.9818		Y	-31 180.714		
N 0 11 37.05		H	100.311		
		シオ付高	39.712		

視準点の名称	平均方向角	距 離		備 考	
		縮 尺 係 数	真 数		
③ No.136	84 1 49.6	0.999912	800.637		
埋標型式	地 上	<del>地 下</del>	<del>屋 上</del>	標識番号	標 石 金 属 標

NO. 135

GPS測量による




No. \_\_\_\_\_

No. 1 3 5



No. \_\_\_\_\_

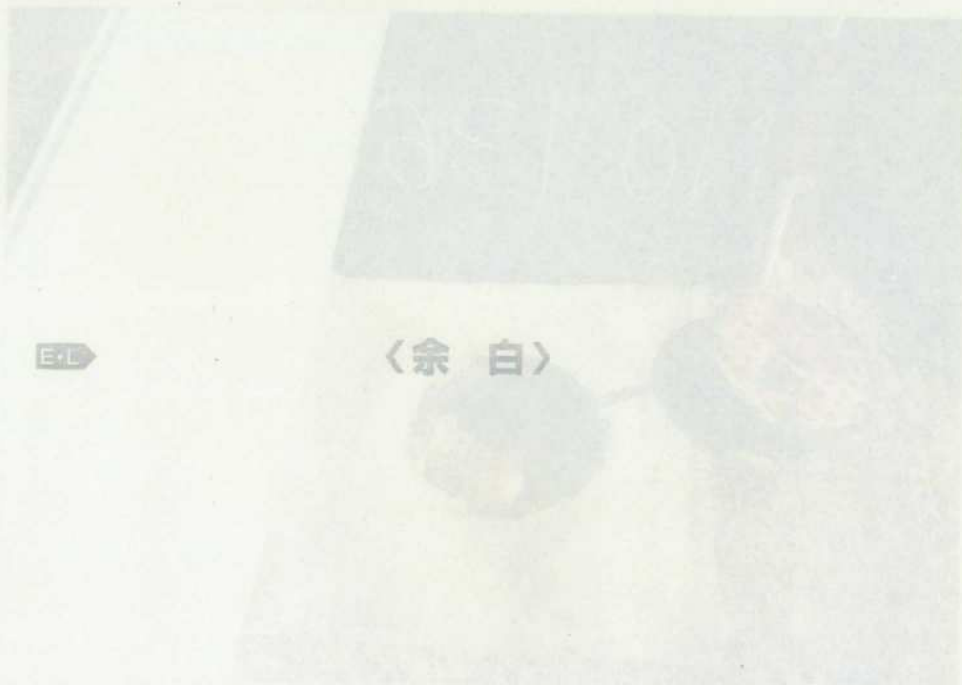

No. \_\_\_\_\_