


3 級 基 準 点 の 記


ふりがな 点 名	No.136	1/20万 図名	1/5万 図名	掛 川	公共 測 簿 第 40 号 用 紙
		静 岡			
選点番号		標識番号	No.136		
所在地	静岡県小笠郡浜岡町上朝比奈431-20番地				地 目 公衆用道路
所有者	静 岡 県				
測標の種類	三 脚	埋設法	地下		
選点年月日	平成 12 年 12 月 19 日	選点者	不二総合コンサルタント株式会社		
埋設年月日	平成 13 年 3 月 6 日	埋標者	不二総合コンサルタント株式会社		
観測年月日	平成 14 年 1 月 12 日	観測者	不二総合コンサルタント株式会社		
自動車到達地点	中原公民館から南東に900m本点横				
歩道状況	—————				
徒歩時間・距離	—————				
基準点周辺の状況	茶畑				
そ の 他					
備 考	平成 13 年 3 月 6 日 新設				
	柱石長 0.72m GPS測量による。(アンテナ高 2m)				

要 図

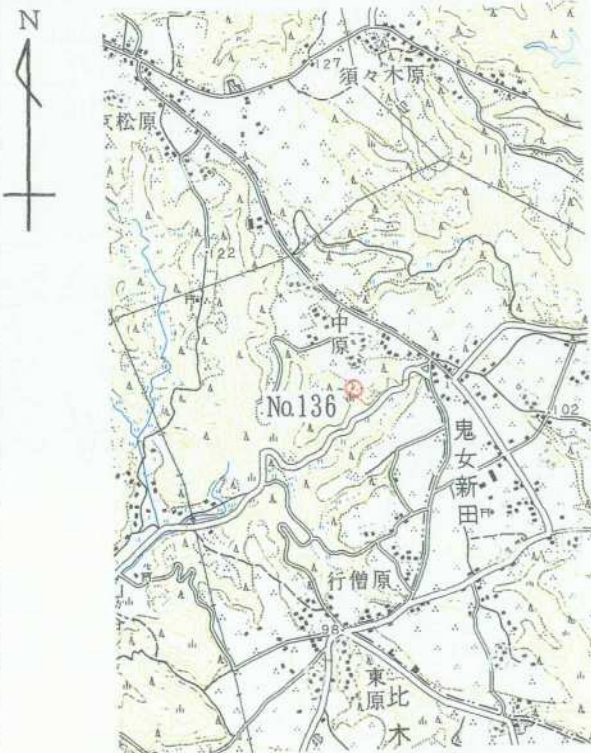

1/25,000

相 良

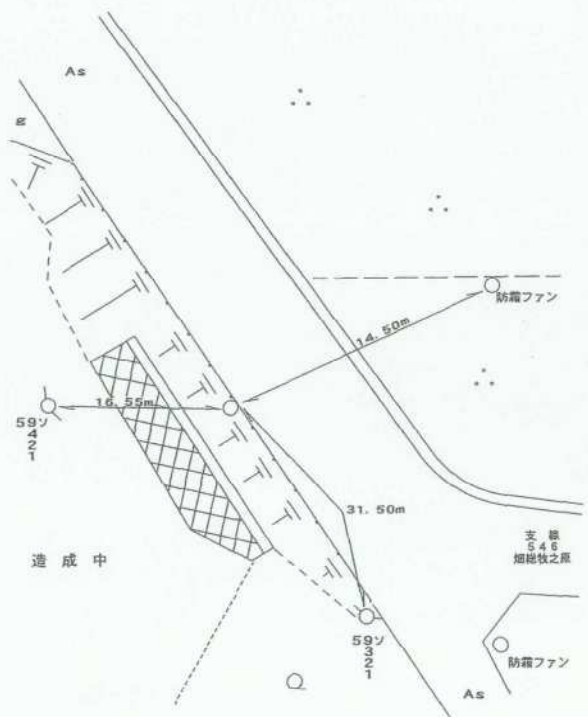

平成14年 2月 8日 調製

基準点成果表

(AREA = 8)

3 級基準点 NO. 136

B 34 40 43.3940	X -146 512.462
L 138 10 17.2745	Y -30 101.557
 N 0 11 12.95	 H 120.74
	柱石長 0.72

視準点の名称	平均方向角	距 離		備 考
		縮 尺 係 数	真 数	
③ NO. 133	11 1 12.1	0.999911	253.657	
① NO. 9	122 31 11.7		615.656	
③ NO. 141	189 23 17.0		734.171	

埋標型式	地 上	地 中	屋 上	標識番号	金属標	NO. 136
GPS 測量による						

基準点成果表

(AREA = 8)

3級基準点 No. 1 3 6

	" . , "		m		
B	34 40	55.3702	X	-146 158.047	
L	138 10	6.2525	Y	-30 384.488	
N	0 11	19.27	H	120.319	
			シオト高	39.720	
			柱石長	0.720	

視準点の名称	平均方向角	距離		備考
		縮尺係数	真数	
③ No. 1 3 3	11 1 18.1	0.999911	253.652	
③ No. 1 4 1	189 23 16.7		734.177	
③ No. 1 3 5	264 1 49.7		800.637	

埋標型式	地 上	地 下	屋 上	標識番号	石 金 属標	NO. 136
------	---------------------------	-----	---------------------------	------	------------------------------	---------

GPS測量による

No. _____

No. 1 3 6



No. _____



No. _____

