
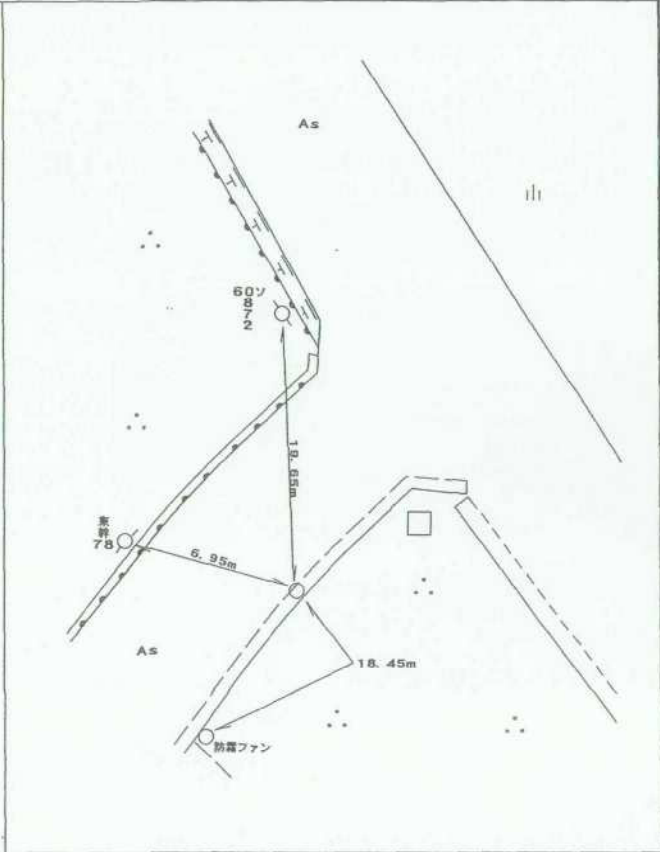


3 級 基 準 点 の 記

ふりがな 点 名	No.140	1/20万 図名	1/5万 図名	掛 川	公 共 測 簿 第 40 号 用 紙	
		静 岡				
選点番号		標識番号	No.140			
所在地	静岡県小笠郡浜岡町上朝比奈319-8番地				地 目	公衆用道路
所有者	浜 岡 町					
測標の種類	三 脚	埋設法	地上			
選点年月日	平成 12 年 12 月 19 日	選点者	不二総合コンサルタント株式会社			
埋設年月日	平成 13 年 3 月 6 日	埋標者	不二総合コンサルタント株式会社			
観測年月日	平成 14 年 1 月 12 日	観測者	不二総合コンサルタント株式会社			
自動車到達地点	行僧原公民館から北東に450m本点横					
歩 道 状 況	—————					
徒歩時間・距離	—————					
基準点周辺の状況	茶畑					
そ の 他						
備 考	平成 13 年 3 月 6 日 新設					
	柱石長 0.000 GPS測量による。(アンテナ高 2.5 m)					

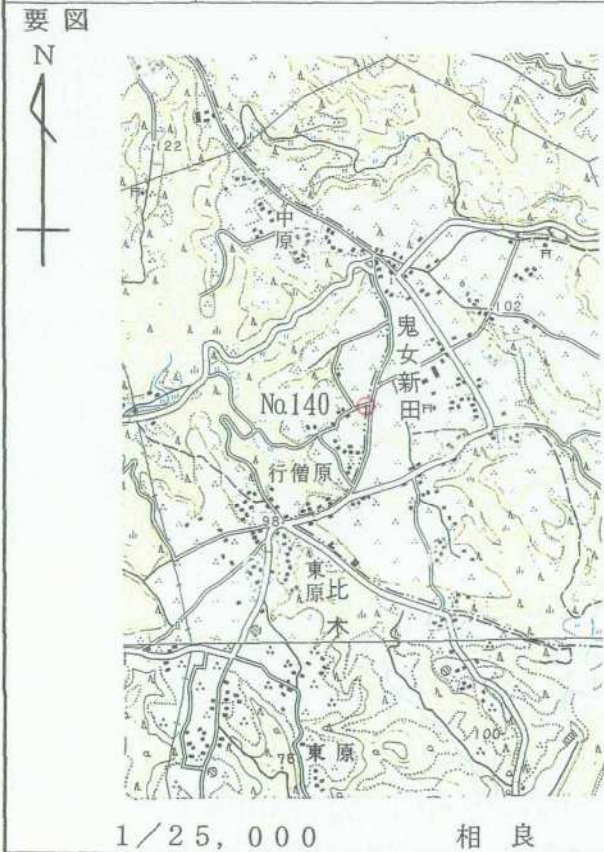

基準点成果表

(AREA = 8)

3 級基準点 NO. 140

B 34 40 25.4669	X -147 066.208
L 138 10 34.6003	Y -29 662.373
m	
N 0 11 3.00	H 106.41

視準点の名称	平均方向角	距 離		備 考		
		縮 尺 係 数	真 数			
① NO. 9	19 43 37.5	0.999911	236.716			
③ NO. 141	253 2 0.1		584.418			
埋標型式	地 上	地 中	屋 上	標識番号	金属標	NO. 140

GPS 測量による

基準点成果表

(AREA = 8)

3級基準点 No.140

	m				
B 34 40	37.4456	X	-146 711.788		
L 138 10	23.5773	Y	-29 945.310		
N 0 11	9.33	H	105.972		
		シオ付高	39.705		

視準点の名称	平均方向角	距離		備考	
		縮尺係数	真数		
①No.9	19 43 32.6	0.999911	236.726		
埋標型式	地上	地干	屋土	標識番号	標石 金属標

NO.140

GPS測量による

No. _____

No. 1 4 0



No. _____



No. _____

