

3 級 基 準 点 の 記


ふりがな 点 名	No.141	1/20万 図名	1/5万 図名	掛 川	公共 測簿 第40 号用 紙
		静 岡			
選点番号		標識番号	No.141		
所在地	静岡県小笠郡浜岡町上朝比奈141-1番地				
			地 目	畑	
所有者	静岡県小笠郡浜岡町上朝比奈990番地				
	河原崎 勇一				
測標の種類	三 脚	埋設法	地下		
選点年月日	平成 12 年 12 月 19 日	選点者	不二総合コンサルタント株式会社		
埋設年月日	平成 13 年 3 月 6 日	埋標者	不二総合コンサルタント株式会社		
観測年月日	平成 14 年 1 月 12 日	観測者	不二総合コンサルタント株式会社		
自動車到達地点	行僧原公民館から北西に400m本点横				
歩道状況	_____				
徒歩時間・距離	_____				
基準点周辺の状況	茶畑				
そ の 他					
備 考	平成 13 年 3 月 6 日 新設				
	柱石長 0.72m GPS測量による。(アンテナ高 3m)				

要 図



1/25,000

相 良

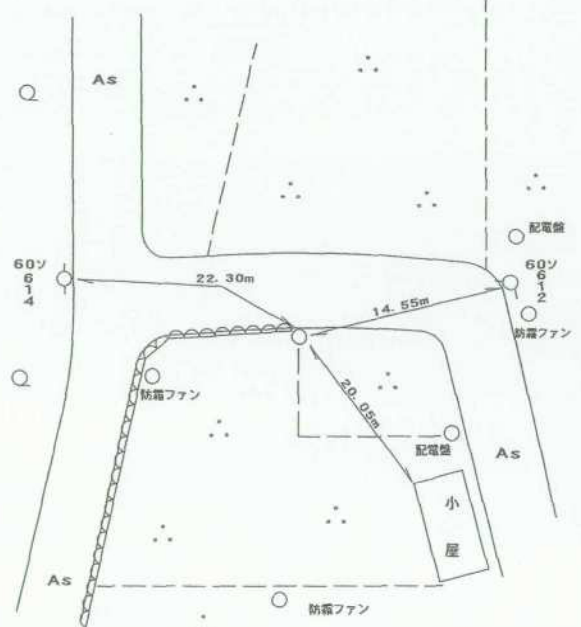

平成14年 2月 8日 調製

基準点成果表

(AREA = 8)

3 級基準点 NO. 141

. . . B 34 40 19.8731 L 138 10 12.6628 N 0 11 15.46	m X -147 236.735 Y -30 221.304 H 102.62 柱石長 0.72
--	---

視準点の名称	平均方向角	距 離		備 考
		縮 尺 係 数	真 数	
③ NO. 136	9 23 16.8	0.999911	m 734.171	
③ NO. 140	73 2 0.1		584.418	
① NO. 12	266 20 5.4		343.369	

埋標型式	地—土	地 中	屋—土	標識番号	金属標	NO. 141
------	-----	-----	-----	------	-----	---------

GPS測量による

基準点成果表

(AREA = 8) .

3級基準点 No. 1 4 1

	m				
B 34 40 31.8515 .		X	-146 882.327 .		
L 138 10 1.6420 .		Y	-30 504.236 .		
N 0 11 21.78 .		H	102.166 .		
		ゴト高	39.696 .		
		柱石長	0.720 .		

視準点の名称	平均方向角	距 離		備 考
		縮 尺 係 数	真 数	
③ No. 1 3 6 .	9 23 16.6 .	0.999911 .	m 734.177 .	
① No. 1 2 .	266 19 50.4 .		343.368 .	
③ No. 1 3 8 .	306 52 56.5 .		636.122 .	
埋標型式	地 上 地 下	標識番号	石 標 金属標	NO. 141

GPS測量による



No. _____

No 1 4 1



No. _____



No. _____