

3 級 基 準 点 の 記


ふりがな 点 名	No.146	1/20万 図名	1/5万 図名	御 前 崎	✓	公 共 測 簿 第 4 0 号 用 紙
		御 前 崎	✓			
選 点 番 号		標 識 番 号	No.146		✓	
所 在 地	静岡県小笠郡浜岡町宮内1438地先				✓	第 4 0 号 用 紙
			地 目	公衆用道路	✓	
所 有 者	浜 岡 町				✓	第 4 0 号 用 紙
測 標 の 種 類	三 脚	埋 設 法	地 下		✓	第 4 0 号 用 紙
選 点 年 月 日	平 成 13 年 10 月 19 日	選 点 者	不 二 総 合 コ ン サ ル タ ン ト 株 式 会 社		✓	
埋 設 年 月 日	平 成 13 年 11 月 20 日	埋 標 者	不 二 総 合 コ ン サ ル タ ン ト 株 式 会 社		✓	
観 測 年 月 日	平 成 14 年 1 月 10 日	観 測 者	不 二 総 合 コ ン サ ル タ ン ト 株 式 会 社		✓	
自 動 車 到 達 地 点	新川橋から東に200m畑の中の道 本点横				✓	
歩 道 状 況	_____					
徒 歩 時 間 ・ 距 離	_____					
基 準 点 周 辺 の 状 況	畑				✓	
そ の 他						
備 考	平成 13 年 11 月 20 日 新設				✓	
	柱石長 0.72m GPS測量による。(アンテナ高 3m)				✓	

要 図



1/25,000

御 前 崎

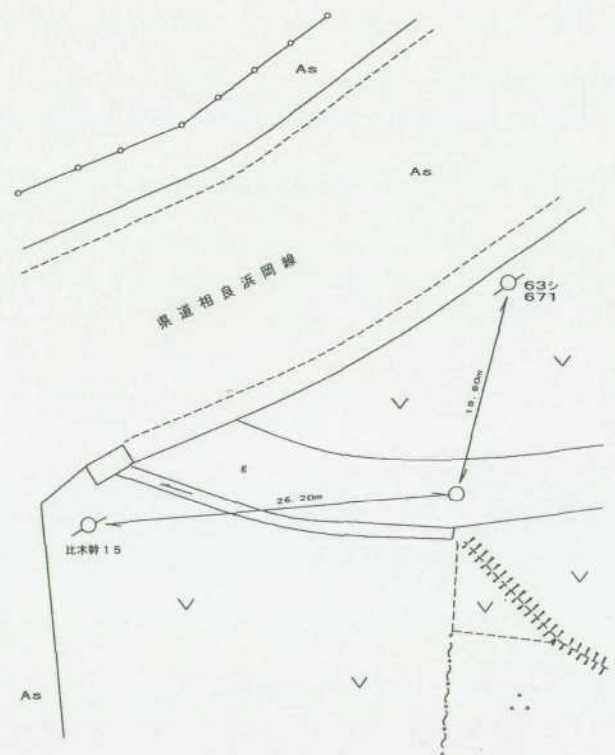

平成14年 2月 4日 調製

基準点成果表

(AREA = 8)

3 級基準点 NO. 146

	° ' "				
緯度	34	38	41.1752	X	-150 269.282
経度	138	8	37.6919	Y	-32 649.360
真北 方向角	0	12	8.98	H	13.89

視準点の名称	平均方向角	距 離		備 考	
		縮 尺 係 数	真 数		
③ NO. 145	22 49 38.4	0.999913	239.975		
III III池之山	146 7 53.2		534.336		
③ NO. 147	248 56 37.6		203.563		
埋標型式	地——土	地 中	屋——土	標識番号	金属標
NO. 146					

GPS測量による

基準点成果表

(AREA = 8)

3級基準点 No.146

	. , "				m
B	34 38	53.1573	X	-149 915.009	
L	138 8	26.6766	Y	-32 932.437	
N	0 12	15.31	H	13.453	
			シボ高	39.568	
			柱石長	0.720	

視準点の名称	平均方向角	距 離		備 考
		縮 尺 係 数	真 数	
③ No.145	. , "	22 49 57.5	0.999913	
③ No.147		248 56 45.4	239.961	
			203.561	

埋標型式	地 上	地 下	屋 上	標識番号	標 石 金 属 標	NO.146
GPS測量による						

No. 146
遠景



No. 146
近景



No. 146
1178

