


3 級 基 準 点 の 記


ふりがな 点 名	No.147	1/20万 図名	1/5万 図名	御 前 崎	公共 測 簿 第 40 号 用 紙
		御 前 崎			
選点番号		標識番号	No.147		
所在地	静岡県小笠郡浜岡町池新田3617-4地先				地 目 公衆用道路
所有者	静 岡 県				
測標の種類	三脚	埋設法	地上		
選点年月日	平成 13 年 10 月 19 日	選点者	不二総合コンサルタント株式会社		
埋設年月日	平成 13 年 11 月 12 日	埋標者	不二総合コンサルタント株式会社		
観測年月日	平成 14 年 1 月 10 日	観測者	不二総合コンサルタント株式会社		
自動車到達地点	新川橋横				
歩道状況	—————				
徒歩時間・距離	—————				
基準点周辺の状況	東、新野川、本点道路沿い				
そ の 他					
備 考	平成 13 年 11 月 12 日 新設				
	柱石長 0.000 GPS測量による。(アンテナ高 2.5 m)				

要 図

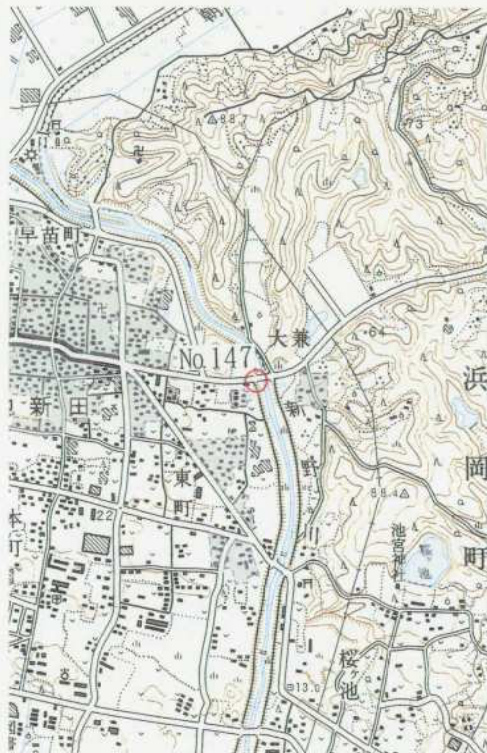

1/25,000

御前崎

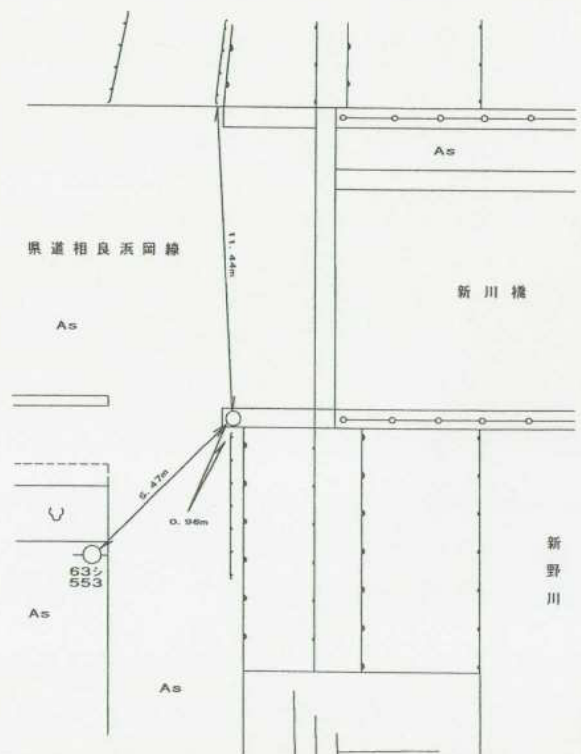

平成14年 2月 4日

調製

基準点成果表

(AREA = 8)

3級基準点 NO. 147

	° ' "				
緯度	34	38	38.7797	X	-150 342.412
経度	138	8	30.2417	Y	-32 839.314
真北 方向角	0	12	13.20	H	12.85

視準点の名称	平均方向角	距 離		備 考
		縮 尺 係 数	真 数	
③ NO. 146	68 56 37.6	0.999913	203.563	
③ NO. 148	154 19 18.3		310.396	
② NO. 5	247 23 2.3		357.765	

埋標型式	地 上	地 中	屋 上	標識番号	金属標	NO. 147
GPS測量による						

基準点成果表

(AREA = 8)

3級基準点 No.147

	. . . "				m
B	34 38	50.7621	X	-149 988.132	
L	138 8	19.2271	Y	-33 122.392	
N	0 12	19.53	H	12.364	
			ジオイド高	39.563	

視準点の名称	平均方向角	距 離		備 考	
		縮 尺 係 数	真 数		
③ No.146	. . . "	68 56	45.4	m 203.561	
③ No.148	. . . "	154 19	22.0	m 310.384	
埋標型式	地 上	地 下	屋 上	標識番号	標 本 金 属 標
NO.147					

GPS測量による



No. _____

NO. 147

遠景

801/04

景



No. _____

近景

景



No. _____

1177