


3 級 基 準 点 の 記

ふりがな 点 名	No.148	1/20万 図名	1/5万 図名	御 前 崎	✔
		御 前 崎			
選点番号		標識番号	No.148		✔
所在地	静岡県小笠郡浜岡町佐倉5185-9地先				✔
			地 目	堤	✔
所有者	静 岡 県				✔
					✔
測標の種類	三脚	埋設法	地下		✔
選点年月日	平成 13 年 10 月 19 日	選点者	不二総合コンサルタント株式会社		✔
埋設年月日	平成 13 年 11 月 20 日	埋標者	不二総合コンサルタント株式会社		✔
観測年月日	平成 14 年 1 月 10 日	観測者	不二総合コンサルタント株式会社		✔
自動車到達地点	新川橋より新野川左岸を300m南下 本点横				✔
歩道状況	—————				
徒歩時間・距離	—————				
基準点周辺の状況	東、雑種地、西、新野川				✔
そ の 他					
備 考	平成 13 年 11 月 20 日 新設				✔
	柱石長 0.72 m GPS測量による。(アンテナ高 2.5 m)				✔

公共測簿第40号用紙

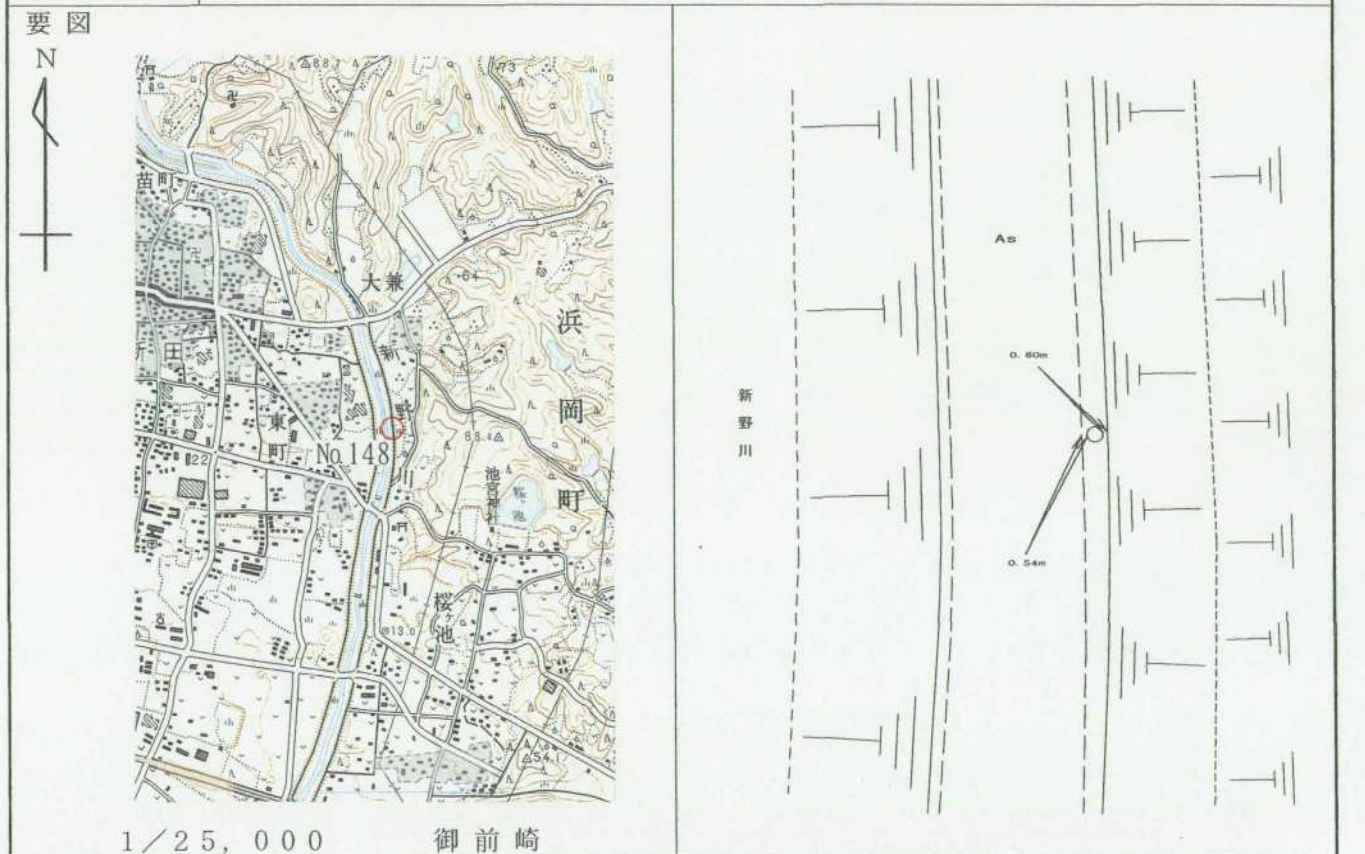

平成14年 2月 4日 調製

基準点成果表

(AREA = 8)

3級基準点 NO. 148

緯度	34	38	29.7162	X	-150 622.130
経度	138	8	35.5625	Y	-32 704.826
真北 方向角	0	12	10.13	H	10.99

視準点の名称	平均方向角	距離		備考
		縮尺係数	真数	
		0.999913		
Ⅲ 池之山	104 24 49.9		364.731	
③ NO. 149	194 52 29.0		325.353	
③ NO. 147	334 19 18.2		310.396	
埋標型式	地 上 地 中 上 屋	標識番号	金属標	NO. 148
GPS測量による				

基準点成果表

(AREA = 8)

3級基準点 No.148

	. . . "			m	
B	34 38	41.7000	X	-150 267.841	
L	138 8	24.5474	Y	-32 987.914	
N	0 12	16.46	H	10.487	
			シメ高	39.556	
			柱石長	0.720	

視準点の名称	平均方向角	距 離		備 考	
		縮 尺 係 数	真 数		
③ No.149	. . . "	194 52 33.7	0.999913	m 325.347	
③ No.147	. . . "	334 19 22.0	0.999913	m 310.384	
埋標型式	地 — 上	地 下	屋 — 上	標識番号	標—石 金属標
GPS測量による					

NO.148

No.

NO. 148

遠景



No.

近景



No.

