

3 級 基 準 点 の 記


ふりがな 点 名	No.149	1/20万 図名	1/5万 図名	御 前 崎	公共 測 簿 第 40 号 用 紙
		御 前 崎			
選点番号		標識番号	No.149		
所在地	静岡県小笠郡浜岡町池新田4293-1地先				
			地 目	堤	
所有者	静 岡 県				
測標の種類	三脚	埋設法	地上		
選点年月日	平成 13 年 10 月 19 日	選点者	不二総合コンサルタント株式会社		
埋設年月日	平成 13 年 11 月 12 日	埋標者	不二総合コンサルタント株式会社		
観測年月日	平成 13 年 11 月 29 日	観測者	不二総合コンサルタント株式会社		
自動車到達地点	雨垂橋横				
歩道状況	_____				
徒歩時間・距離	_____				
基準点周辺の状況	西、宅地、東、新野川				
その他					
備 考	平成 13 年 11 月 12 日 新設				
	柱石長 0.000 GPS測量による。(アンテナ高 2 m)				

要 図



1/25,000

御前崎

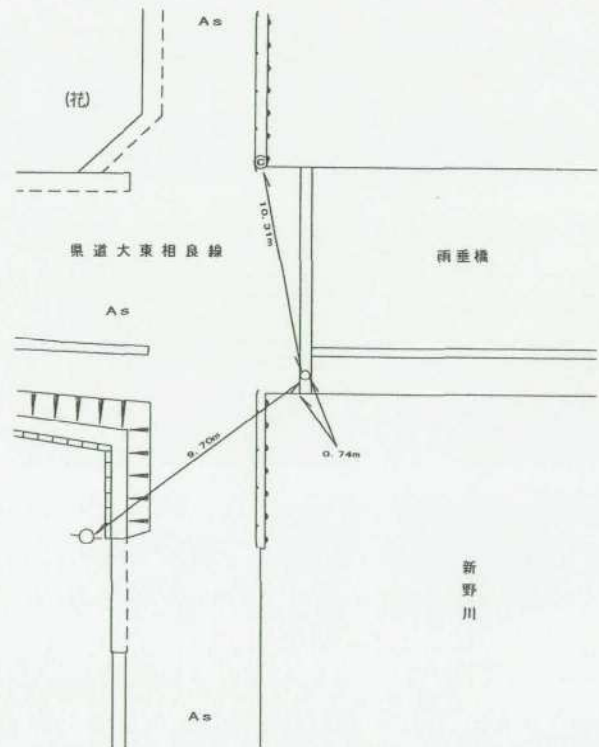

平成14年 2月 4日 調製

基準点成果表

(AREA = 8)

3 級基準点 NO. 149

	. . "				m
緯度	34 38 19.5012			X	-150 936.552
経度	138 8 32.3265			Y	-32 788.339
真北 方向角	0 12 11.92			H	11.76

視準点の名称	平均方向角	距 離		備 考		
		縮 尺 係 数	真 数			
③ NO. 148	. . "		m			
	14 52 29.0	0.999913	325.353			
① NO. 42	178 0 9.8		297.894			
埋標型式	地 上	地 中	屋 上	標識番号	金属標	NO. 149
GPS 測量による						

基準点成果表

(AREA = 8)

3級基準点 No.149

	. , "				m
B	34 38	31.4862	X	-150 582.255	
L	138 8	21.3118	Y	-33 071.432	
N	0 12	18.24	H	11.246	
			ジイト高	39.545	

視準点の名称	平均方向角	距離		備考	
		縮尺係数	真数		
③ No.148	14 52 33.7	0.999913	325.347		
① No.42	178 0 17.2		297.889		
埋標型式	地上	地下	屋上	標識番号	石 金属標
GPS測量による					
NO.149					



No. _____

No. 149

遠景



No. _____

近景

END

〈余白〉

No. _____