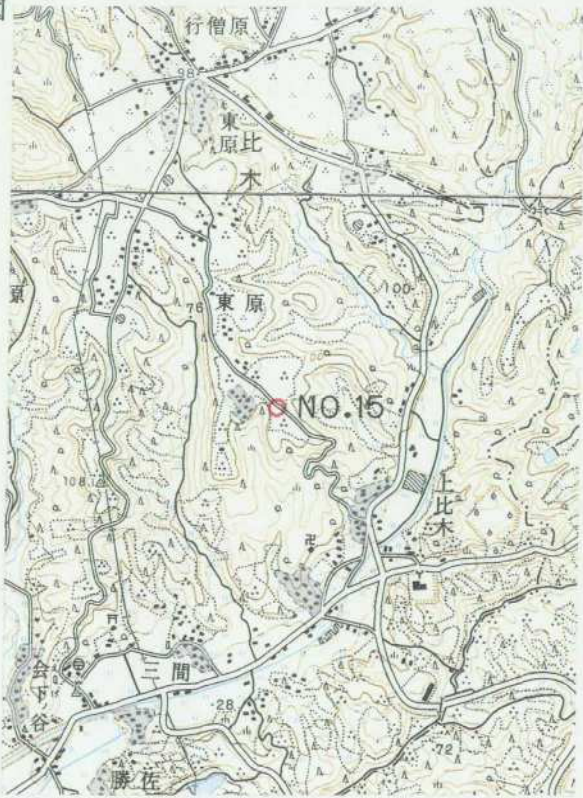
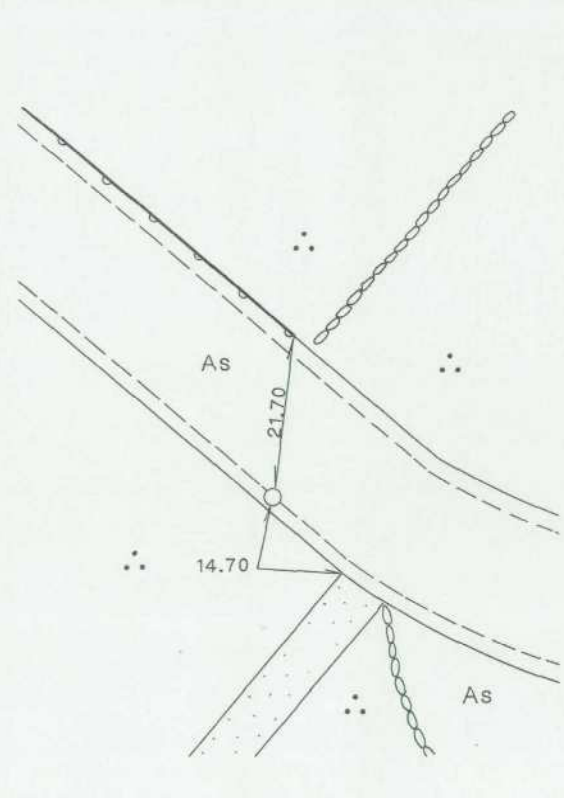


3 級 基 準 点 の 記

ふりがな 点 名	NO. 15	1/20万 図名	1/5万 図名	御 前 崎	公共 測簿 第40 号用 紙	
		御 前 崎				
選点番号	—————	標 識 番 号	金 属 標	————— NO. 15		
所 在 地	静岡県小笠郡浜岡町比木1508番地1地先					
				地 目	公衆用道路	
所 有 者						
	浜 岡 町					
測標の種類	三 脚	埋設法	地 上			
選点年月日	平成 12 年 11 月 13 日	選点者	不二総合コンサルタント株式会社			
埋設年月日	平成 13 年 1 月 15 日	埋標者	不二総合コンサルタント株式会社			
観測年月日	平成 13 年 12 月 17 日	観測者	不二総合コンサルタント株式会社			
自動車到達地点	箴川に架かる海戸橋より北へ600m					
歩 道 状 況	舗 装					
徒歩時間・距離	0m					
基準点周辺の状況	茶 畑					
そ の 他						
備 考	平成 13 年 1 月 15 日 新設					
	柱石長 0.00^m GPS測量による。					
要 図						
	1/25,000 御 前 崎					

基準点成果表

(AREA 8)

3級基準点 NO.15

	° ' "				
緯度	34 39 37.7163	X	-148537.323	Ⅲ	
経度	138 10 34.2301	Y	-29676.524		
真北 方向角	0 11 2.99	H	109.46		

柱石長

視準点の名称	平均方向角	距 離		備 考	
		縮尺係数	真 数		
		0.999911			
③ NO.8	49 43 32.8		470.278		
① NO.24	94 12 11.7		451.517		
③ NO.18	121 29 37.7		580.872		
③ NO.21	207 9 19.4		536.611		
③ NO.11	308 52 35.5		231.279		
埋標型式	地 上	地 下	量 土	標識番号	標 石 金属標
NO.15					

GPS測量による。

基準点成果表

(AREA = 8) .

3級基準点 No.15 .

	. , "				m
B	34 39	49.6973	X	-148 182.992	
L	138 10	23.2059	Y	-29 959.537	
N	0 11	9.32	H	108.998	
			シオト高	39.660	

視準点の名称	平均方向角	距 離		備 考		
		縮 尺 係 数	真 数			
③ No.1 1	. , " 308 53 2.0	0.999911	m 231.278			
埋標型式	地 上	地 下	屋 上	標識番号	標 石 金 属 標	NO. 15
GPS測量による						



No. _____

平成12年度

浜岡比木地区

NO.15

遠景

2001年2月15日撮影



No. _____

平成12年度

近景

平成12年度
3級基準点
No.15
平成13年2月15日撮影

No. _____

余 白

