


3 級 基 準 点 の 記

ふりがな 点 名	No.151	1/20万 図名	1/5万 図名	御 前 崎	公共 測 簿 第 40 号 用 紙
		御 前 崎			
選点番号		標識番号	No.151		
所在地	静岡県小笠郡浜岡町佐倉5120-3番地				
			地 目	公衆用道路	
所有者	浜 岡 町				
測標の種類	三脚	埋設法	地上		
選点年月日	平成 13 年 10 月 19 日	選点者	不二総合コンサルタント株式会社		
埋設年月日	平成 13 年 11 月 14 日	埋標者	不二総合コンサルタント株式会社		
観測年月日	平成 13 年 11 月 29 日	観測者	不二総合コンサルタント株式会社		
自動車到達地点	池宮神社から東へ200m 本点横				
歩道状況	—————				
徒歩時間・距離	—————				
基準点周辺の状況	畑 本点道路沿い				
そ の 他					
備 考	平成 13 年 11 月 14 日 新設				
	柱石長 0.000 GPS測量による。(アンテナ高 3 m)				

要 図



1/25,000 御前崎

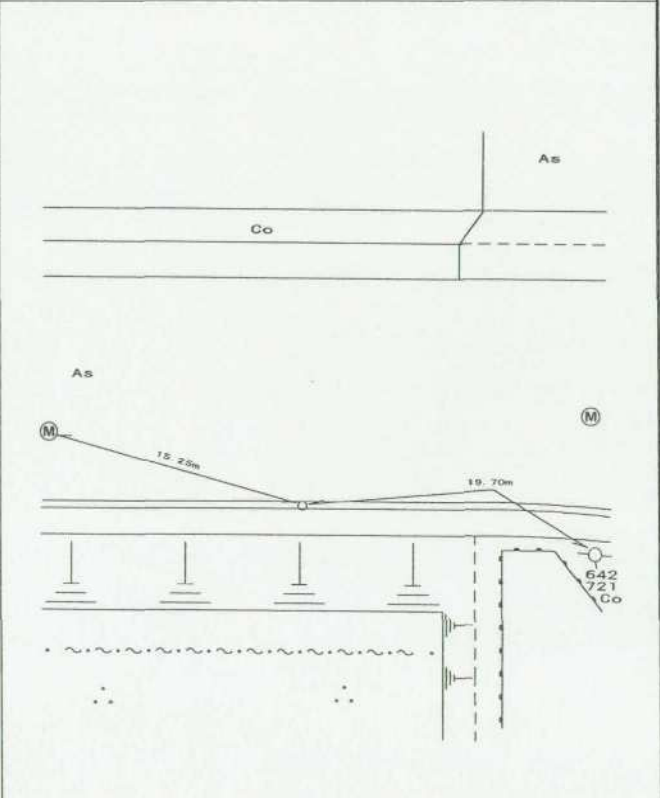

平成14年 2月 4日 調製

基準点成果表

(AREA = 8)

3級基準点 NO. 151

緯度	34	38	13.9041		
経度	138	8	56.6805	X	-151 111.171
				Y	-32 168.805
真北 方向角	0	11	58.05	H	41.02

視準点の名称	平均方向角	距 離		備 考		
		縮 尺 係 数	真 数			
③ NO. 152	93 56 51.7	0.999913	645.869			
③ NO. 155	181 40 55.8		388.834			
③ NO. 150	277 56 28.5		218.488			
埋標型式	地 上	地 中	屋 上	標識番号	金属標	NO. 151
GPS測量による						

基準点成果表

(AREA = 8)

3級基準点 No.151

	. , "				m
B	34 38	25.8901	X	-150 756.882	
L	138 8	45.6632	Y	-32 451.922	
N	0 12	4.37	H	40.512	
			ヅバト高	39.551	

視準点の名称	平均方向角	距離		備考	
		縮尺係数	真数		
③ No.150	. , " 277 56 32.2	0.999913	m 218.480		
埋標型式	地上	地下	屋上	標識番号	石 金属標
GPS測量による					
NO.151					



No. _____

No. 151

遠景



No. _____

近景

ERL

〈余白〉

No. _____