


3級基準点の記

ふりがな 点名	NO. 152	1/20万図名	1/5万図名	御前崎
		御前崎		
選点番号		標識番号	金属標 NO. 152	
所在地	御前崎市佐倉254番地先			
		地目	公衆用道路	
所有者	御前崎市			
	道路管理者			
測標の種類		埋設法	地上（保護石 - 個）	
選点年月日	令和 2 年 1 月 20 日	選点者	萩間 昭宏	
埋設年月日	令和 2 年 1 月 20 日	埋設者	横矢 博史	
観測年月日	令和 2 年 2 月 4 日	観測者	横矢 博史	
自動車到達地点	桜ヶ池公園より東へ約1.1km地点			
歩道状況	歩道			
徒歩時間・距離	——			
基準点周辺の状況	市道大兼宮内線、市道雨垂中田線、畑			
その他	——			
備考	令和 2年 1 月20日移設 GNSS測量（アンテナ高1.520m）			
	H26.4.1付 標高改定確認済み			

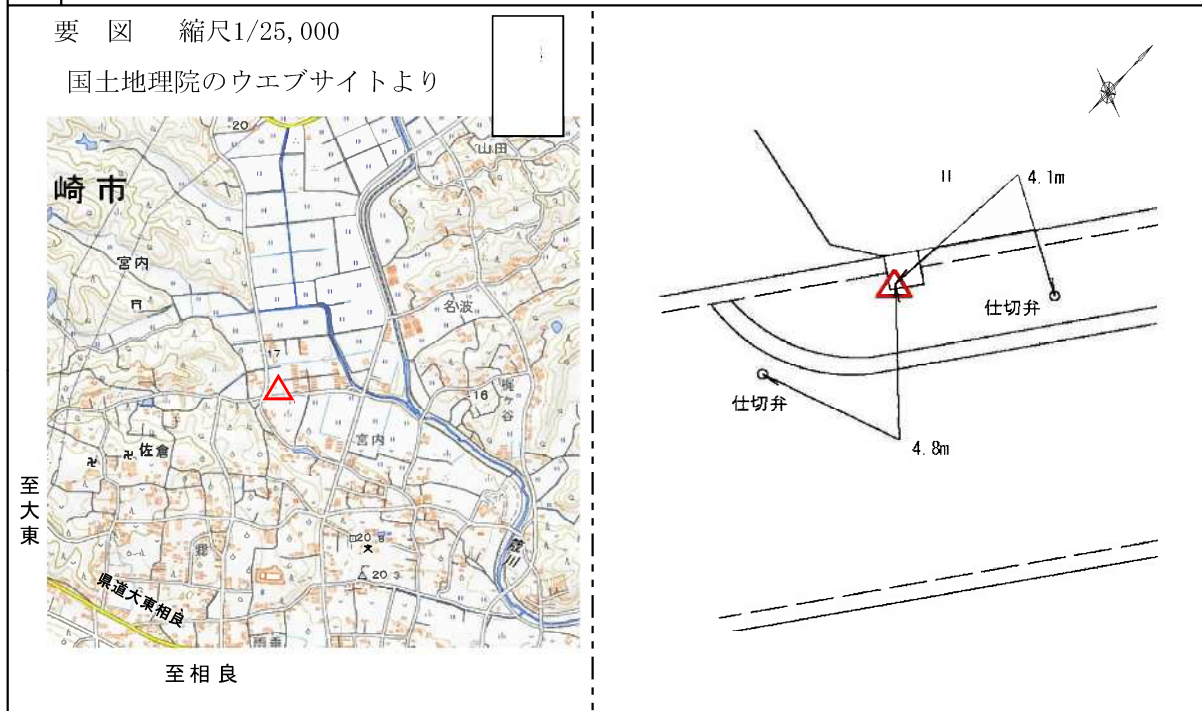

調製 令和 2 年 2 月 14 日

基準点成果表

(AREA = 8)

3級基準点No. 152

	" , " , "				m
B	34 38	12.6264	X	-151 153.509	
L	138 9	30.6774	Y	-31 303.249	
N	0 11	38.72	H	16.145	

縮尺係数 0.999912

視準点の名称	平均方向角	距離	備考
	" , " , "	m	
埋標形式	地上	地下 壁 柱	標識番号 金属標 No. 152

GNSS測量による成果表

基準点成果表

(AREA = 8) ✓✓

3級基準点No. 152

	°	′	″			m
B	34	38	24.6125	✓✓	X	-150 799.245 ✓✓
L	138	9	19.6566	✓✓	Y	-31 586.386 ✓✓
N	0	11	45.04	✓✓	H	15.639 ✓✓
縮尺係数						0.999912 ✓✓

視準点の名称	平均方向角	距離	備考
	° ′ ″	m	
埋標形式	地上	地下 屋上	標識番号 金属標
No. 152 ✓✓			

GNSS測量による ✓✓
 平成26年4月1日付 標高改定確認済 ✓✓
 「この測量成果は、国土地理院長の助言を受けて得たものである。
 (助言番号) 令1部公第395号」 ✓✓



No.
近景
3級基準点
No.152



No.
遠景
3級基準点
No.152



No.
遠景
3級基準点
No.152