


3 級 基 準 点 の 記

ふりがな 点 名	No.154	1/20万 図名	1/5万 図名	御 前 崎	公共 測 簿 第 40 号 用 紙
		御 前 崎			
選点番号		標識番号	No.154		
所在地	静岡県小笠郡浜岡町佐倉4898-3番地				
			地 目	公衆用道路	
所有者	浜 岡 町				
測標の種類	三脚	埋設法	地上		
選点年月日	平成 13 年 10 月 19 日	選点者	不二総合コンサルタント株式会社		
埋設年月日	平成 13 年 11 月 14 日	埋標者	不二総合コンサルタント株式会社		
観測年月日	平成 13 年 11 月 29 日	観測者	不二総合コンサルタント株式会社		
自動車到達地点	池宮神社より南へ300m 本点横				
歩道状況	—————				
徒歩時間・距離	—————				
基準点周辺の状況	畑 本点道路沿い				
そ の 他					
備 考	平成 13 年 11 月 14 日 新設				
	柱石長 0.000 GPS測量による。(アンテナ高 3 m)				

要 図



1/25,000 御前崎

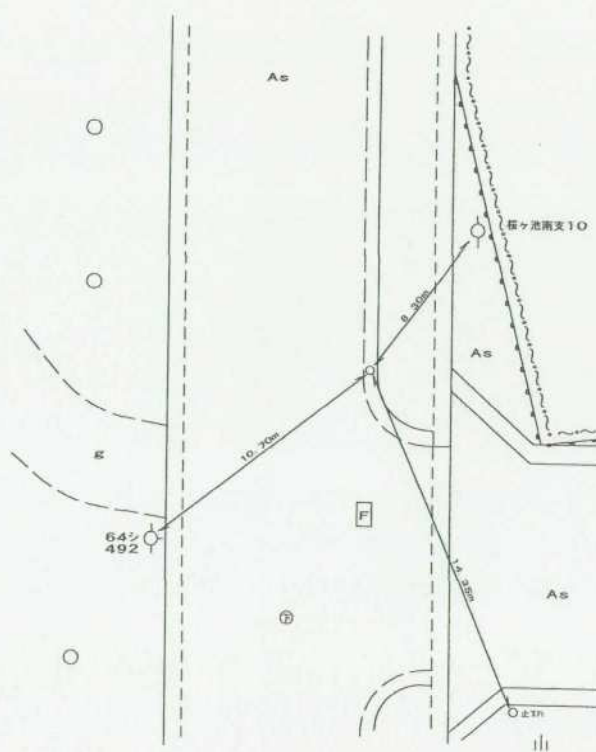

平成14年 2月 4日 調製

基準点成果表

(AREA = 8)

3 級基準点 NO. 154

緯度	34 38	4.4808			
経度	138 8	46.4723	X	-151 400.584	Ⅲ
真北 方向角	0 12	3.80	Y	-32 429.764	
			H	24.46	

視準点の名称	平均方向角	距 離		備 考		
		縮 尺 係 数	真 数			
		0.999913				
③ NO. 150	7 56 30.4		322.720			
③ NO. 155	111 40 57.7		268.571			
③ NO. 158	198 46 52.0		257.981			
① NO. 42	295 32 7.8		385.921			
埋標型式	地 上	地 中	屋 上	標識番号	金属標	NO. 154

GPS 測量による

基準点成果表

(AREA = 8)

3級基準点 No.154

	. , "			m	
B	34 38	16.4678	X	-151 046.286	
L	138 8	35.4562	Y	-32 712.878	
N	0 12	10.13	H	23.930	
			ジイト高	39.537	

視準点の名称	平均方向角	距離		備考
		縮尺係数	真数	
③ No.150	. , "	7 56	34.6	m 322.714
③ No.155	111 41	1.8		268.562
③ No.158	198 47	0.0		257.969
① No.42	295 32	11.6		385.913

埋標型式	地上	地下	屋上	標識番号	石 金属標	NO.154
GPS測量による						

No. 154

遠景



No.

近景



No.

