

3 級 基 準 点 の 記


ふりがな 点 名	No.155	1/20万 図名	1/5万 図名	御 前 崎	公共 測 簿 第 40 号 用 紙
		御 前 崎			
選点番号		標識番号	No.155		
所在地	静岡県小笠郡浜岡町佐倉4919-5番地				
			地 目	公衆用道路	
所有者	浜 岡 町				
測標の種類	三脚	埋設法	地上		
選点年月日	平成 13 年 10 月 19 日	選点者	不二総合コンサルタント株式会社		
埋設年月日	平成 13 年 11 月 14 日	埋標者	不二総合コンサルタント株式会社		
観測年月日	平成 13 年 11 月 29 日	観測者	不二総合コンサルタント株式会社		
自動車到達地点	旧浜兆会館横 本点横				
歩道状況	—————				
徒歩時間・距離	—————				
基準点周辺の状況	北、宅地 本点道路沿い				
そ の 他					
備 考	平成 13 年 11 月 14 日 新設				
	柱石長 0.000 m GPS測量による。(アンテナ高 4.5 m)				

要 図



1/25,000

御 前 崎

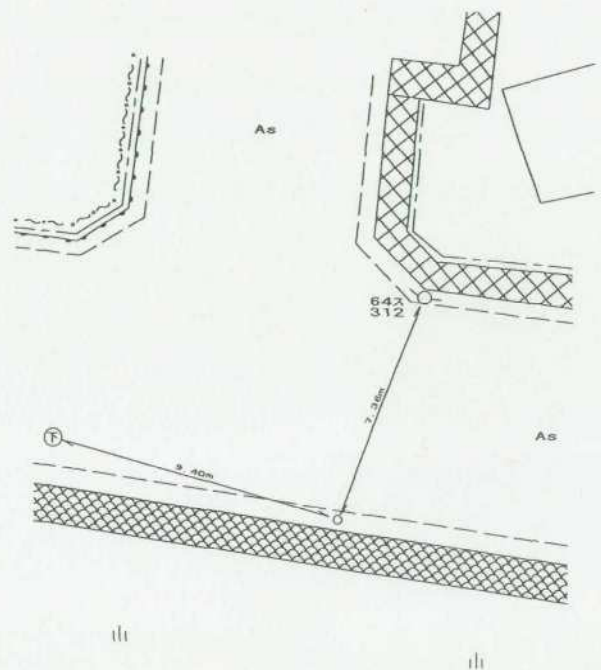

平成14年 2月 4日 調製

基準点成果表

(AREA = 8)

3級基準点 NO. 155

	° ' "				m
緯度	34	38	1.2887	X	-151 499.804
経度	138	8	56.2855	Y	-32 180.218
真北 方向角	0	11	58.21	H	47.61

視準点の名称	平均方向角	距 離		備 考		
		縮 尺 係 数	真 数			
③ NO. 151	1 40 55.7	0.999913	388.834			
③ NO. 159	113 18 1.0		359.604			
IV 西佐倉	197 9 18.9		285.870			
③ NO. 154	291 40 57.7		268.571			
埋標型式	地 上	地 中	屋 上	標識番号	金属標	NO. 155

GPS測量による

基準点成果表

(AREA = 8)

3級基準点 No.155

	. , "				m
B	34 38	13.2762		X	-151 145.507
L	138 8	45.2683		Y	-32 463.342
N	0 12	4.53		H	47.095
				シボ高	39.539

視準点の名称	平均方向角	距離		備考	
		縮尺係数	真数		
西佐倉	. , "		m		
③ No.158	197 9 26.2	0.999913	285.850		
③ No.154	246 26 45.6		362.853		
③ No.154	291 41 1.8		268.562		
② No.5	315 52 17.1		1420.906		
埋標型式	地上	地下	屋上	標識番号	標 石 金属標
NO.155					
GPS測量による					



No. _____

NO. 155

遠景



No. _____

近景

No. _____

END

<余白>