


3 級 基 準 点 の 記


ふりがな 点 名	No.156	1/20万 図名	1/5万 図名	御 前 崎	公共 測 簿 第 40 号 用 紙
		御 前 崎			
選点番号		標識番号	No.156		
所在地	静岡県小笠郡浜岡町池新田6090-3番地				
			地 目	公衆用道路	
所有者	浜 岡 町				
測標の種類	三脚	埋設法	地上		
選点年月日	平成 13 年 10 月 19 日	選点者	不二総合コンサルタント株式会社		
埋設年月日	平成 13 年 11 月 12 日	埋標者	不二総合コンサルタント株式会社		
観測年月日	平成 13 年 11 月 29 日	観測者	不二総合コンサルタント株式会社		
自動車到達地点	すかの橋横 本点横				
歩道状況	—————				
徒歩時間・距離	—————				
基準点周辺の状況	東新野川 本点道路沿い				
そ の 他					
備 考	平成 13 年 11 月 12 日 新設				
	柱石長 0.000 GPS測量による。(アンテナ高 3 m)				

要 図

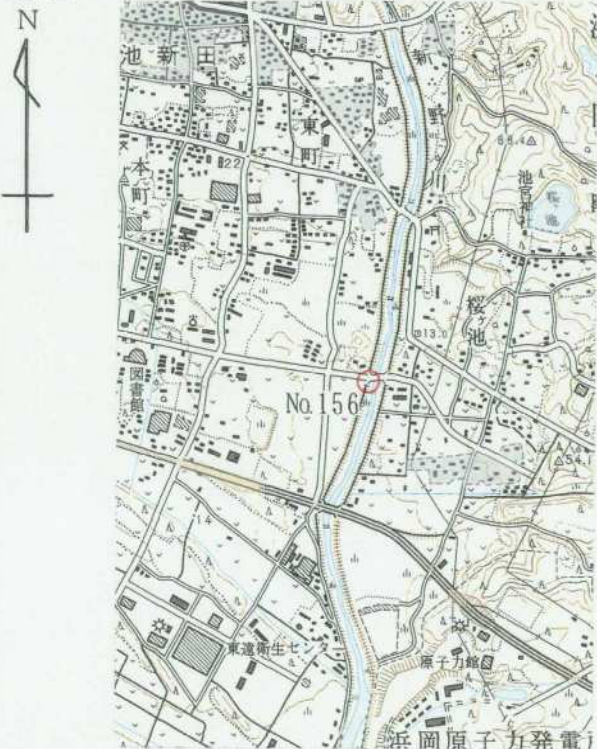

1/25,000

御 前 崎

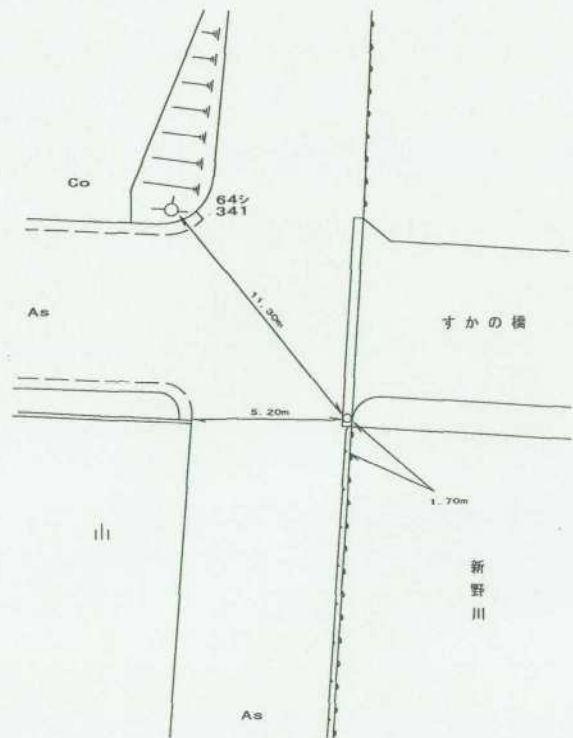

平成14年 2月 4日 調製

基準点成果表

(AREA = 8)

3級基準点 NO. 156

	. . . "				m
緯度	34 38	1.0997		X	-151 503.123
経度	138 8	28.3855		Y	-32 890.709
真北 方向角	0 12	14.07		H	10.36

視準点の名称	平均方向角	距 離		備 考
		縮 尺 係 数	真 数	
①NO. 42	22 44 59.3	0.999913	291.592	
①NO. 46	193 3 8.1		461.448	
埋標型式	地 上	地 中	屋 上	標識番号 金属標 NO. 156

GPS測量による

基準点成果表

(AREA = 8)

3級基準点 No.156

	. . . "				m
B	34 38	13.0871	X	-151 148.810	
L	138 8	17.3714	Y	-33 173.812	
N	0 12	20.39	H	9.774	
			シオト高	39.526	

視準点の名称	平均方向角	距 離		備 考
		縮 尺 係 数	真 数	
① No.4 2	. . . "	22 45 1.9	0.999914	m 291.581
① No.4 6	193 3 10.2	461.435		
埋標型式	地 上	地 下	屋 上	標識番号
				標 石 金属標
GPS測量による				
NO.156				

No. NO. 156

遠景



No.

近景



<余白>

E11