

### 3 級 基 準 点 の 記


ふりがな 点 名	No.157	1/20万 図名	1/5万 図名	御 前 崎	公共 測 簿 第 40 号 用 紙
		御 前 崎			
選点番号		標識番号	No.157		
所在地	静岡県小笠郡浜岡町佐倉773-1地先				地 目
所有者	浜 岡 町				
測標の種類	三脚	埋設法	地上		
選点年月日	平成 13 年 10 月 19 日	選点者	不二総合コンサルタント株式会社		
埋設年月日	平成 13 年 11 月 14 日	埋標者	不二総合コンサルタント株式会社		
観測年月日	平成 13 年 12 月 7 日	観測者	不二総合コンサルタント株式会社		
自動車到達地点	町立浜岡東小学校から西へ、300m 本点横				
歩道状況	—————				
徒歩時間・距離	—————				
基準点周辺の状況	東、茶畑 本点道路沿い				
その他					
備 考	平成 13 年 11 月 14 日 新設				
	柱石長 $0.000$ m GPS測量による。(アンテナ高 3 m)				

要 図



1/25,000

御前崎

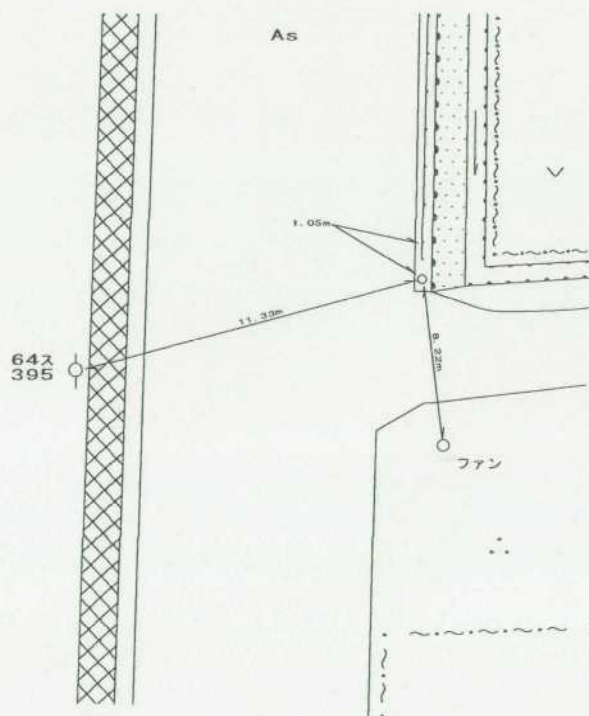

平成14年 2月 4日 調製

## 基準点成果表

( AREA = 8 )

### 3 級基準点 NO. 157

	° ' "				
緯度	34	38	0.6088	X	-151 523.375
経度	138	9	26.2733	Y	-31 416.651
真北 方向角	0	11	41.16	H	38.46

視準点の名称	平均方向角	距 離		備 考
		縮 尺 係 数	真 数	
①NO. 44	84 43 54.3	0.999912	263.079	
③ NO. 160	191 41 7.8		209.624	
③ NO. 159	254 41 9.2		449.311	
③ NO. 152	343 39 5.6		383.272	

埋標型式	地 上	<del>地 中</del>	<del>屋 上</del>	標識番号	金属標	NO. 157
GPS 測量による						

## 基準点成果表

( AREA = 8 )

### 3級基準点 No.157

	. , "				m
B	34 38	12.5965	X	-151 169.	100
L	138 9	15.2532	Y	-31 699.	791
N	0 11	47.49	H	37.	944
			ジオイド高	39.	550

視準点の名称	平均方向角	距 離		備 考	
		縮 尺 係 数	真 数		
③ No.160	. , " 191 41 15.4	0.999912	m 209.616		
埋標型式	地 上	<del>地 下</del>	<del>屋 上</del>	標識番号	<del>標 石</del> <del>金 属 標</del>
GPS測量による					
NO.157					



No. \_\_\_\_\_

NO. 157

301-07

遠景

\_\_\_\_\_

\_\_\_\_\_

\_\_\_\_\_

\_\_\_\_\_

\_\_\_\_\_



No. \_\_\_\_\_

近景

\_\_\_\_\_

\_\_\_\_\_

\_\_\_\_\_

\_\_\_\_\_

\_\_\_\_\_

No. \_\_\_\_\_

\_\_\_\_\_

\_\_\_\_\_

\_\_\_\_\_

\_\_\_\_\_

\_\_\_\_\_



〈余白〉