


3 級 基 準 点 の 記


ふりがな 点 名	No.158	1/20万 図名	1/5万 図名	御 前 崎	✓	公 共 測 簿 第 40 号 用 紙
		御 前 崎				
選点番号		標識番号	No.158		✓	
所在地	静岡県小笠郡浜岡町佐倉4822-1番地				✓	第 40 号 用 紙
			地 目	公衆用道路	✓	
所有者	浜 岡 町				✓	第 40 号 用 紙
					✓	
測標の種類	三脚	埋設法	地上		✓	用 紙
選点年月日	平成 13 年 10 月 19 日	選点者	不二総合コンサルタント株式会社		✓	
埋設年月日	平成 13 年 11 月 12 日	埋標者	不二総合コンサルタント株式会社		✓	
観測年月日	平成 13 年 11 月 29 日	観測者	不二総合コンサルタント株式会社		✓	
自動車到達地点	池宮神社から南へ550m 本点横				✓	
歩道状況	—————					
徒歩時間・距離	—————					
基準点周辺の状況	宅地 本点道路沿い				✓	
その他						
備 考	平成 13 年 11 月 12 日 新設				✓	
	柱石長 0.000 ^m GPS測量による。(アンテナ高 3 m)				✓	

要 図

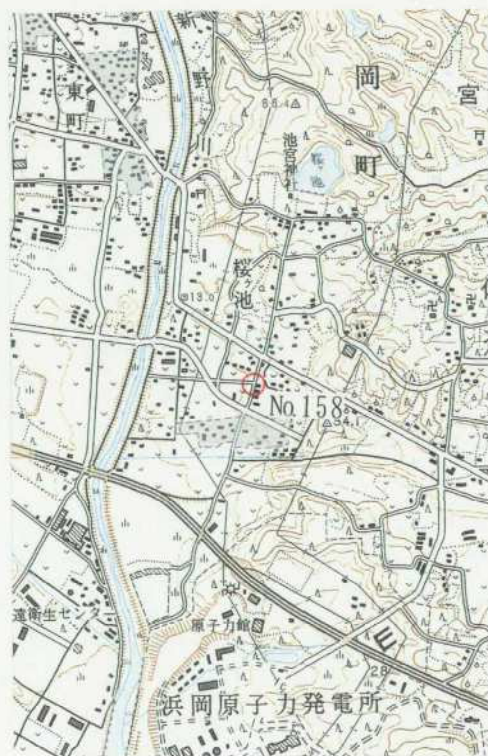

1/25,000

御 前 崎

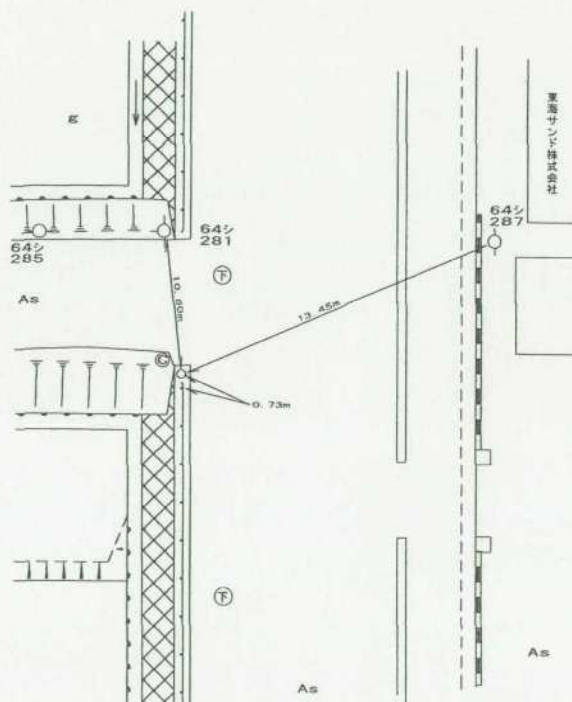

平成14年 2月 4日

調製

基準点成果表

(AREA = 8)

3級基準点 NO. 158

	. . . "				m
緯度	34 37 56.5444			X	-151 644.808
経度	138 8 43.2447			Y	-32 512.815
真北 方向角	0 12 5.60			H	16.16

視準点の名称	平均方向角	距 離		備 考
		縮 尺 係 数	真 数	
③ NO. 154	18 46 52.0	0.999913	257.981	
IV 西佐倉	117 17 43.3		279.417	
③ NO. 163	194 54 39.2		267.231	

埋標型式	地 上	地 中	屋 上	標識番号	金属標	NO. 158
------	-----	----------------	----------------	------	-----	---------

GPS測量による

基準点成果表

(AREA = 8)

3級基準点 No.158

					m
B	34	38	8.5326	X	-151 290.495
L	138	8	32.2289	Y	-32 795.935
N	0	12	11.92	H	15.630
				シオト高	39.528

視準点の名称	平均方向角	距 離		備 考
		縮 尺 係 数	真 数	
③ No.154	18 46 59.9	0.999913	257.969	
③ No.155	66 26 45.5		362.853	
③ No.163	194 54 39.6		267.225	
埋標型式	地 上	地 下	屋 上	標識番号
				標 石 金属標
NO.158				
GPS測量による				

No.

NO. 158

遠景



No.

近景



<余白>

