

3 級 基 準 点 の 記


ふりがな 点 名	No.160	1/20万 図名	1/5万 図名	御 前 崎	公共 測 簿 第 40 号 用 紙
		御 前 崎			
選点番号		標識番号	No.160		
所在地	静岡県小笠郡浜岡町佐倉849番地			地 目	公衆用道路
所有者	浜 岡 町				
測標の種類	三脚	埋設法	地上		
選点年月日	平成 13 年 10 月 19 日	選点者	不二総合コンサルタント株式会社		
埋設年月日	平成 13 年 11 月 14 日	埋標者	不二総合コンサルタント株式会社		
観測年月日	平成 13 年 12 月 7 日	観測者	不二総合コンサルタント株式会社		
自動車到達地点	佐倉幼稚園から西に150m 本点横				
歩道状況	_____				
徒歩時間・距離	_____				
基準点周辺の状況	東、果樹園、西、宅地				
そ の 他					
備 考	平成 13 年 11 月 14 日 新設				
	柱石長 0.000 m GPS測量による。(アンテナ高 4.5 m)				

要図



1/25,000

御前崎

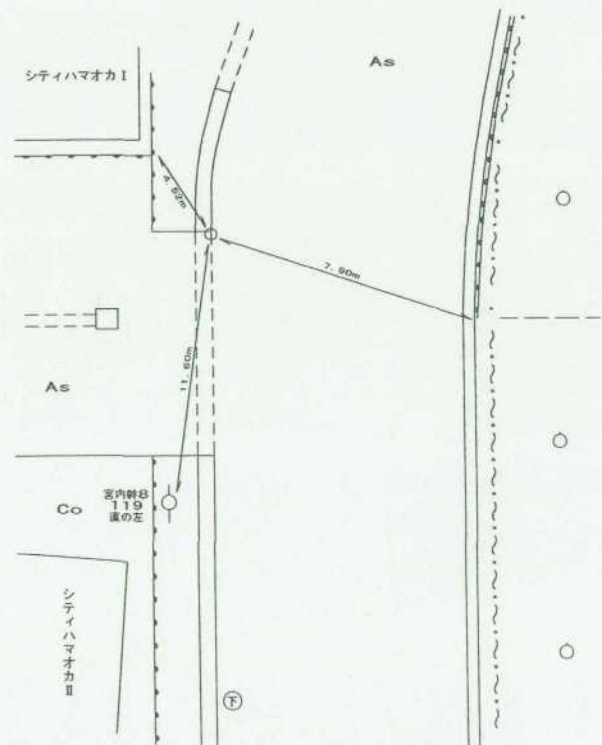

平成14年 2月 4日

調製

基準点成果表

(AREA = 8)

3級基準点 NO. 160

	° ' "				
緯度	34	37	53.9418	X	-151 728.636
経度	138	9	24.6337	Y	-31 459.105
真北 方向角	0	11	42.06	H	37.61

視準点の名称	平均方向角	距 離		備 考		
		縮 尺 係 数	真 数			
③ NO. 157	11 41 7.7	0.999912	209.624			
③ NO. 164	180 12 14.4		185.187			
埋標型式	地 上	地 中	屋 上	標識番号	金属標	NO. 160

GPS測量による

基準点成果表

(AREA = 8)

3級基準点 No.160

	. . "				m
B	34 38	5.9305	X	-151 374.352	
L	138 9	13.6137	Y	-31 742.250	
N	0 11	48.38	H	37.081	
			シメ高	39.544	

視準点の名称	平均方向角	距 離		備 考
		縮 尺 係 数	真 数	
③ No.157	. . "	0.999912	m	
	11 41 15.3		209.616	
③ No.164	180 12 16.1		185.183	

埋標型式	地 上	地 下	屋 上	標識番号	標 石 金属標	NO.160
GPS測量による						

No.

NO. 160

121-01

遠景



No.

近景



No.

<余白>



121-01